
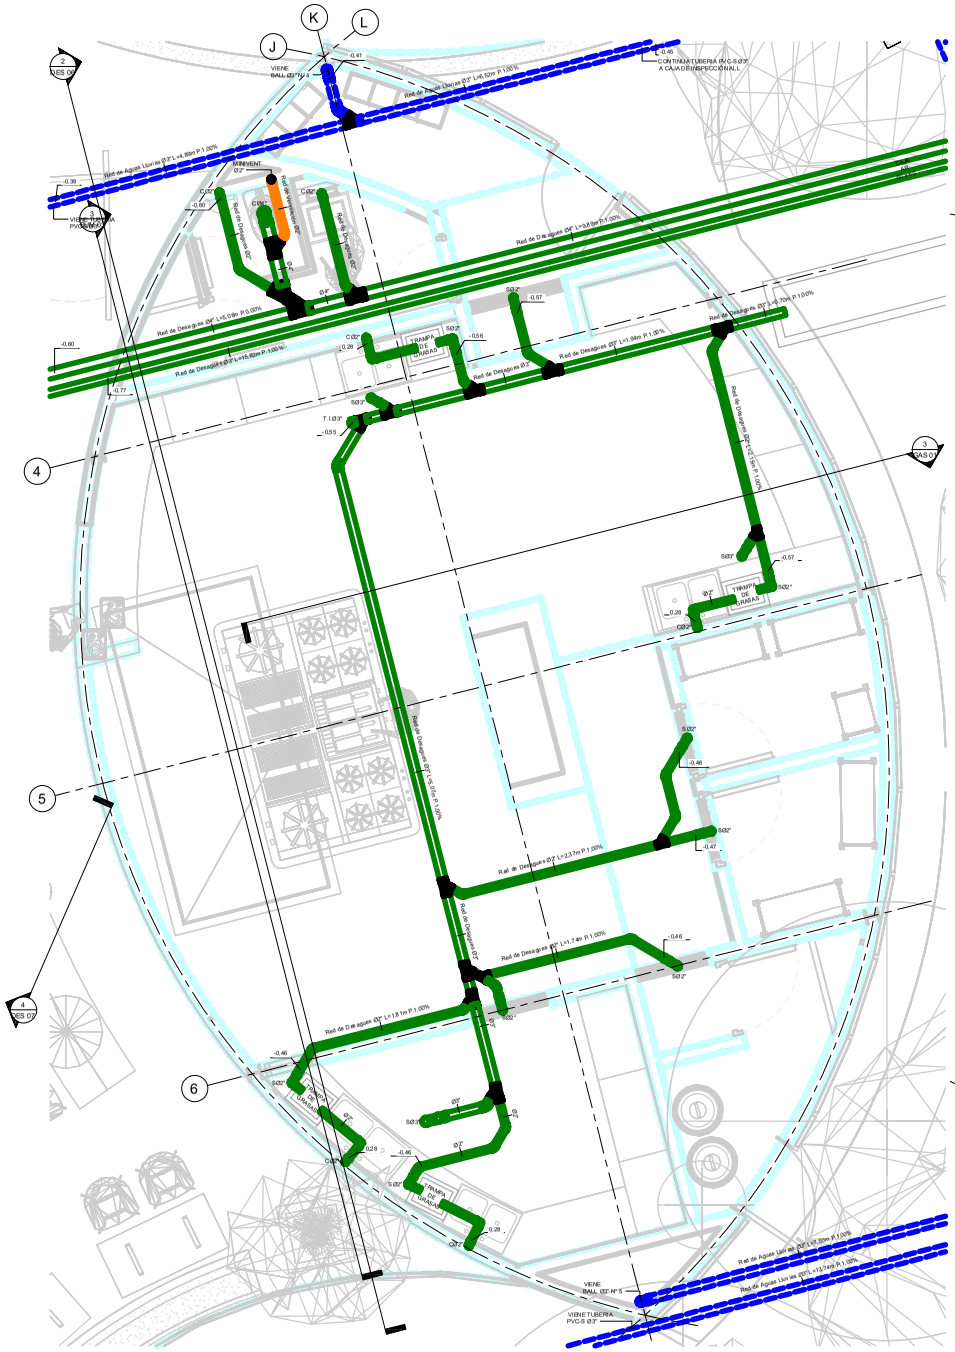


RED DE DESAGÜES - PRIMER PISO
① HOJA N° 3
1 : 25

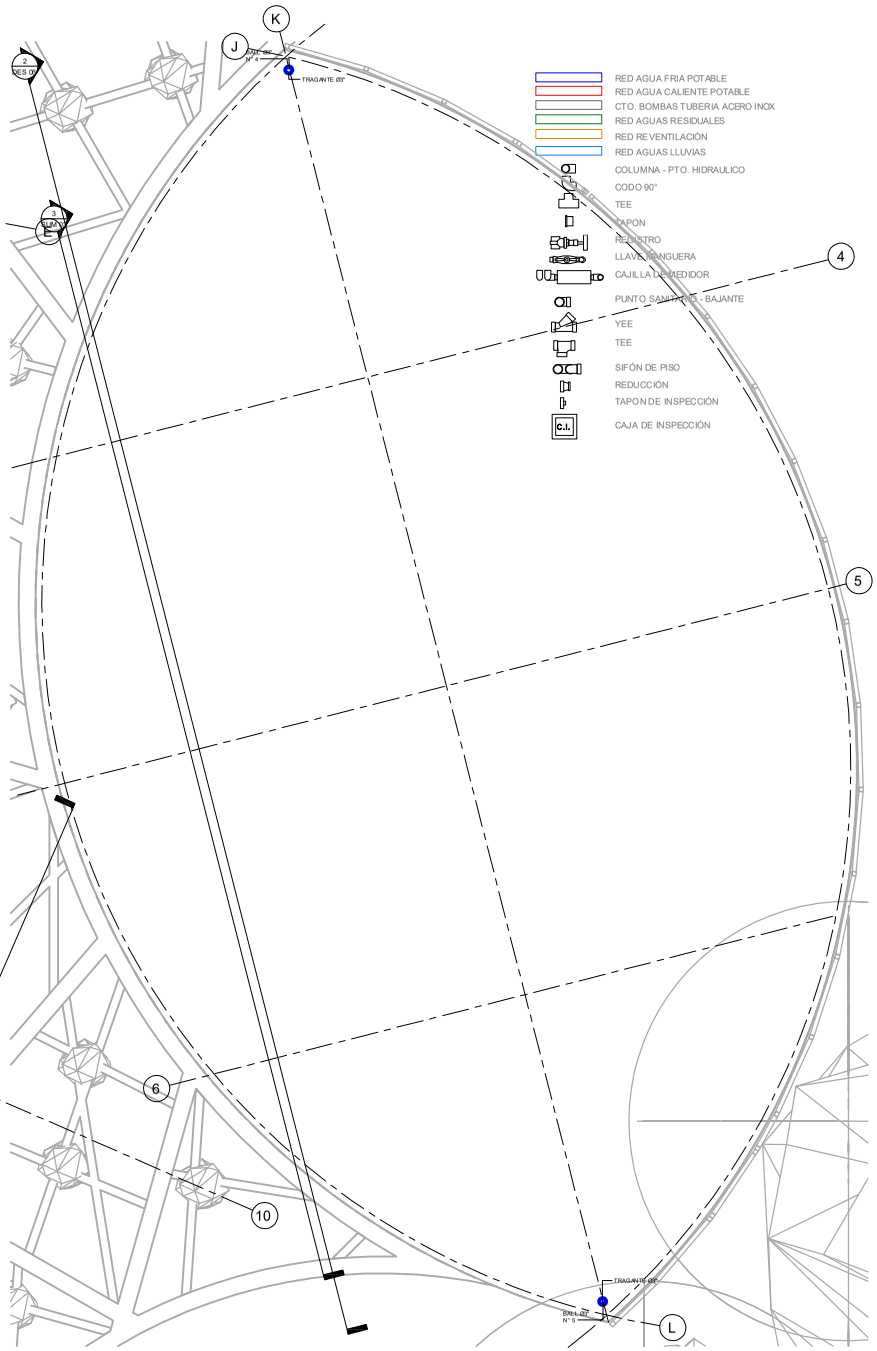

RED DE DESAGÜES - CUBIERTA HOJA
② N° 3
1 : 25

CONTRATO
JB-B-CTO-1057-2020

SERVICIO DE CONSULTORÍA PARA REALIZAR ESUDIOS Y DISEÑOS ARQUITECTÓNICOS, GEOTÉCNICOS, ELÉCTRICOS, HIDRAÚLICOS Y ESTRUCTURALES PARA LA (S) NUEVA(S) EDIFICACIÓN(ES) DEL JARDÍN BOTÁNICO JOSE CELESTINO MUTIS, INCLUYENDO EL TRÁMITE Y OBTENCIÓN DE LA RESPECTIVA LICENCIA DE CONTRUCCIÓN Y LOS PERMISOS REQUERIDOS

UBICACION
AVENIDA CALLE 63 # 68 - 95
BOGOTÁ D.C - COLOMBIA

DIRECCION
AVENIDA CALLE 63 # 68 - 95
BOGOTÁ D.C - COLOMBIA

PROYECTO
JARDÍN BOTÁNICO DE BOGOTÁ JOSE CELESTINO MUTIS -

CONSTRUCTOR
CONSORCIO LM-04 NIT 901.616.194-3

ING. JOSE DIDIER AYALA
MAT. PROF. : 252202-82426 CND

INTERVENTORIA
JVM INGENIERIA S.A.S BIC NIT 901.469.956-3

ARQ. FABIAN RADA

CONTIENE
AS BUILT
HOJA N° 3

VERSIÓN	DETALLES
10/02/22	DISEÑO INICIAL

RUTA

FECHA	ESCALA
DICIEMBRE DE 2021	Como se indica

PLANO N°	DE
DES 05	01

RED DE ESTRUCTURAS EDIFICIO CAF