
CONVENCIONES Y ESPECIFICACIONES	
S1	Interruptor
	Toma corriente o salida
	Luminaria
S3	Circuito Luminaria
	Tablero

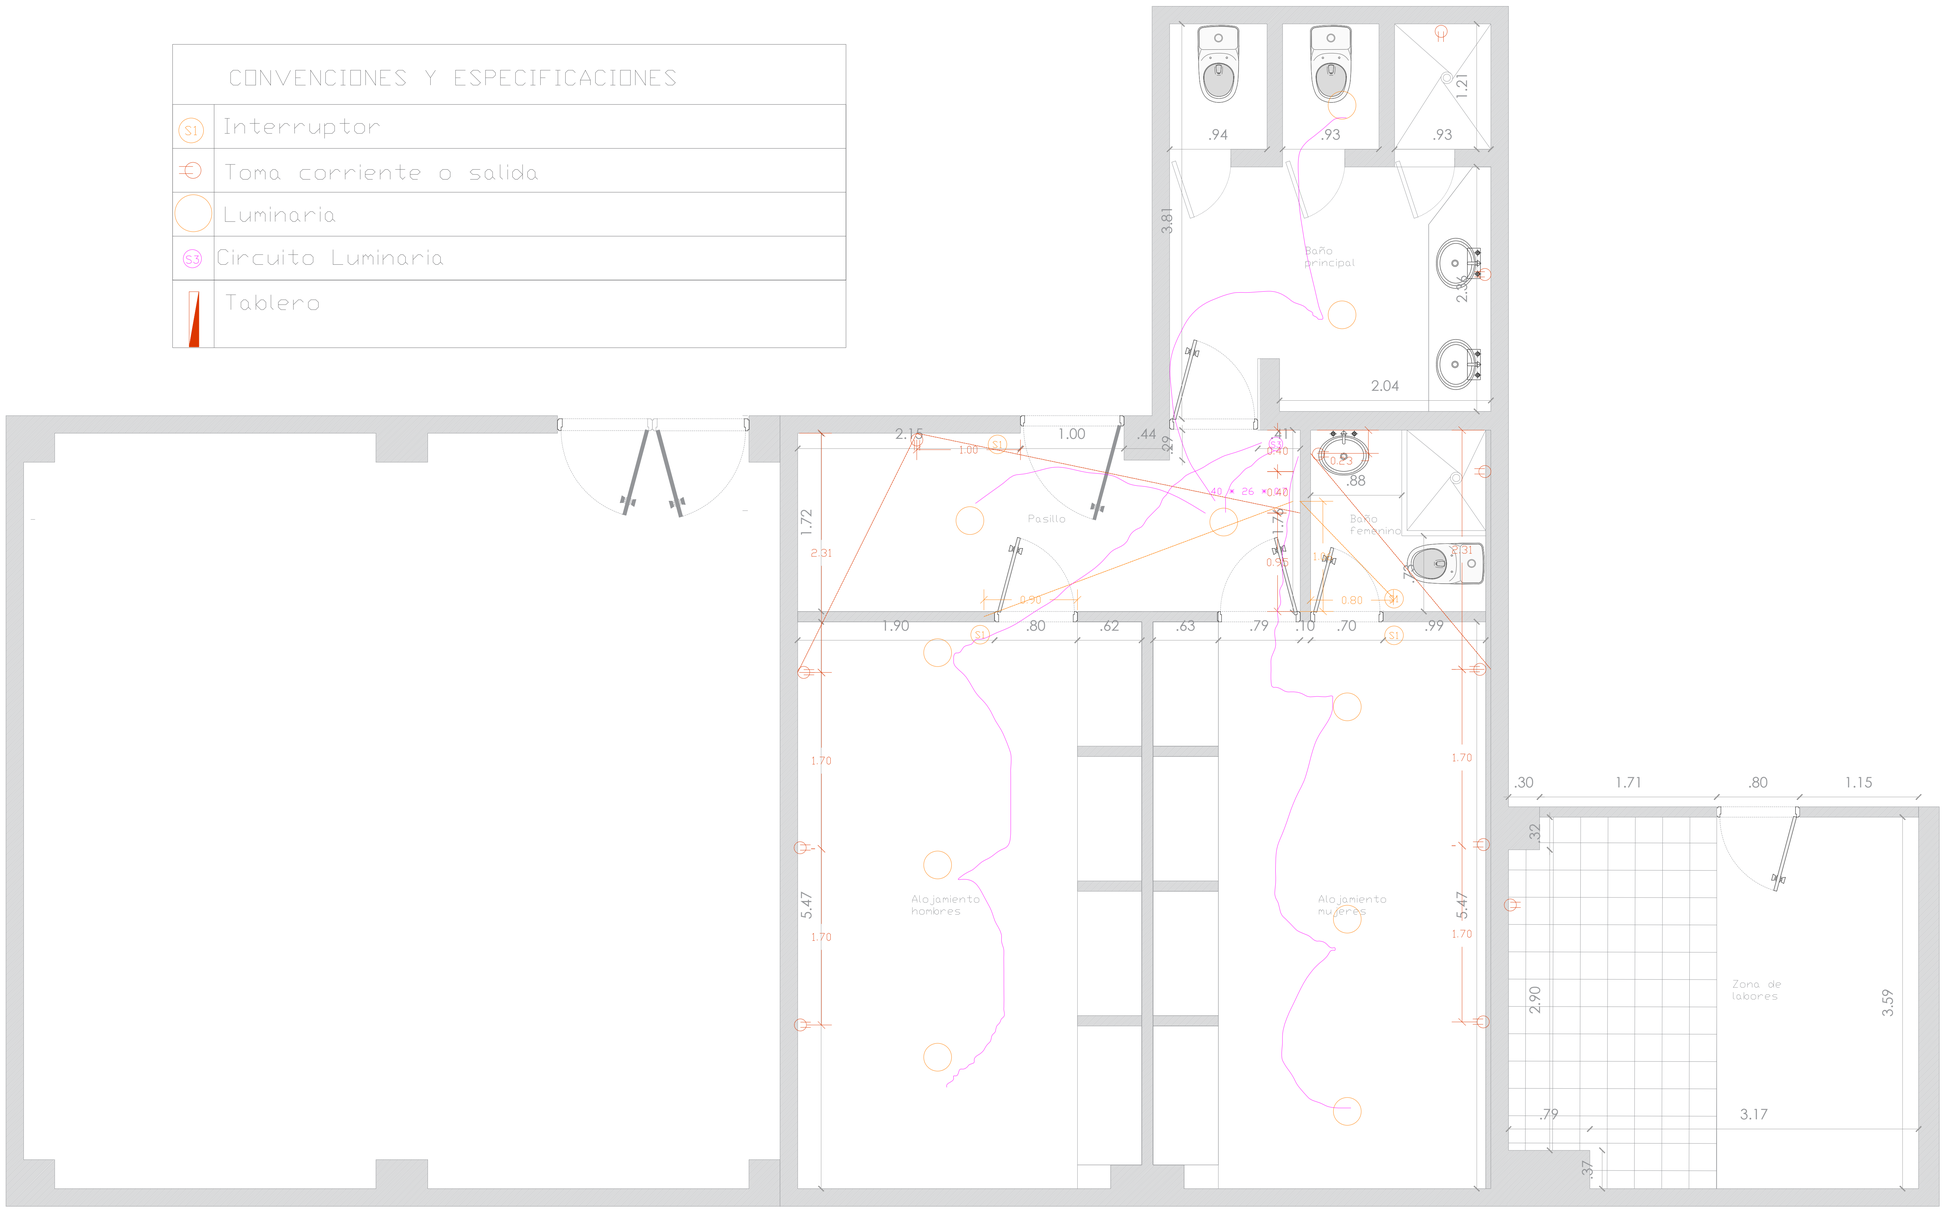

PLANTA ELECTRICA ALOJAMIENTOS

ESC 1:350

PROPIETARIO

DIRECCIÓN DE BIENESTAR SOCIAL Y FAMILIA- POLICÍA NACIONAL

BR.

NOMBRE PROYECTO:

PN DIBIE LI 030 2025
INMUEBLE CENTRO RELIGIOSO

Dirección: Calle 63 # 56A-55. Bogotá

Vo. Bo. GRUPO INFRAESTRUCTURA DIBIE

ARQ. PABLO ERNESTO GUTIÉRREZ

Vo. Bo. GRUPO INFRAESTRUCTURA DIBIE

MY. MARIO ROBERTO AYALA GARCÍA

CONTRATISTA:

CONSORCIO OMEGA 2025
NIT: 901.987.827-8

Vo. Bo. REPRESENTANTE LEGAL CONTRATISTA

SRA. NATHALY JAIMES BARBOSA

Vo. Bo. DIRECTOR ADMINISTRATIVO CONTRATISTA

ARQ. ADRIANA RINCÓN MARTÍNEZ.

Vo.Bo. RESIDENTE CONTRATISTA

ARQ. JUAN FERNANDO MORENO.

Vo.Bo. APOYO RESIDENTE CONTRATISTA

Arq. MILENA HERNÁNDEZ NIÑO.

INTERVENTORIA:

UNIVERSIDAD NACIONAL DE COLOMBIA
SEDE BOGOTÁ

Vo. Bo. DIRECTOR INTERVENTORÍA

ARQ. EDWIN ARTURO GALINDO.

Vo. Bo. RESIDENTE DE INTERVENTORÍA

ARQ. LAURA GUERRERO.

OBSERVACIONES:

PLANO RECORD- CONFORME A OBRA

CONTIENE:

PLANTA ARQUITECTÓNICA ALOJAMIENTOS (RECORD)

ZONIFICACIÓN



ESCALA:	1:350	FECHA:	15-07-2026
VERSIÓN:	PLANO COD°- ARQ-ALO-01-R	PLANCHA	1/1