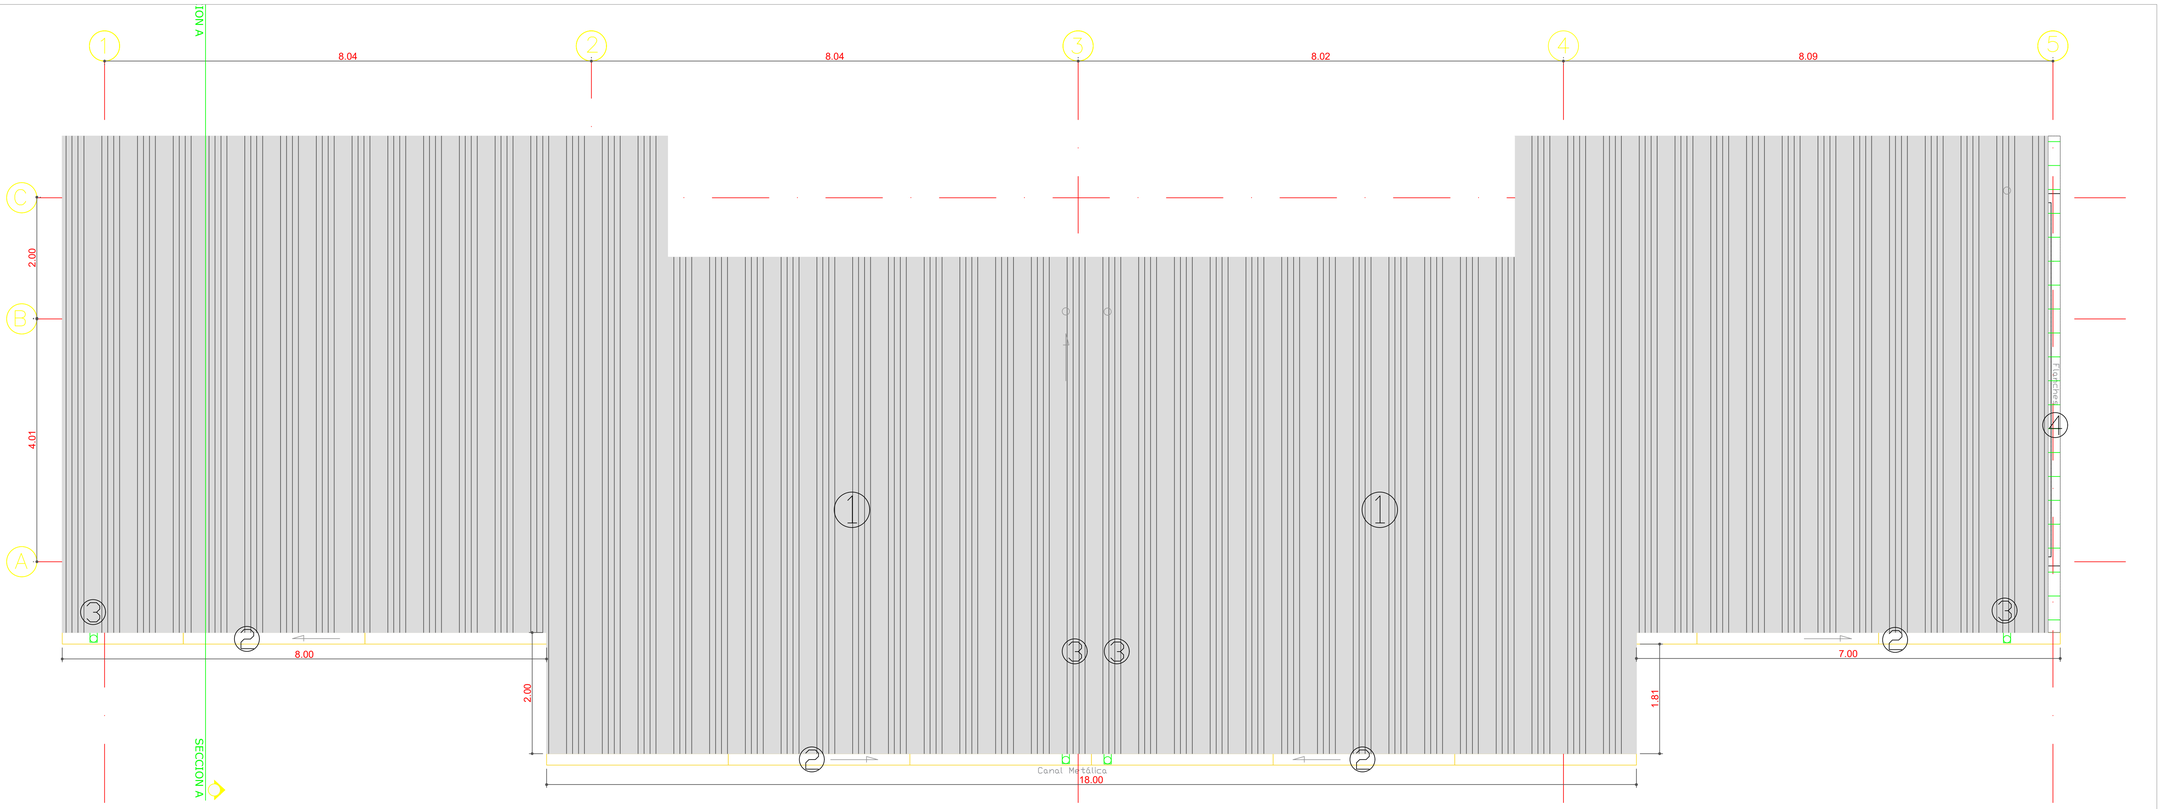


CONVENCIONES Y ESPECIFICACIONES

① CUBIERTA EN UPVC SOBRE ESTRUCTURA METÁLICA: Cubierta termoacústica en teja de UPVC. Soporte estructural en perfiles metálicos rectangulares viguetas de 10x4cal 16 y correas de 8x4 cal 16 con tratamiento anticorrosivo y acabado con pintura esmalte color negro. Fijación de tejas mediante tornillos hexagonales autoperforantes No. 12 anodizados, instalados en la cresta de la onda con su respectivo Kit de arandela metálica y empaque de neopreno.

② CANALES DE AGUAS LLUVIAS (Cal. 22): Canales en lámina galvanizada Calibre 22, con soscos de descarga de 4". Acabado en esmalte sintético color blanco sobre imprimante base para galvanizado. Soportes fabricados en platina de acero de 1"x 1/8"con un desarrollo de 60cm, espaciados a una distancia de 3m y garantizando una pendiente de drenaje mínima del 0.5%. remachadas y selladas herméticamente con masilla de poliuretano.

③ BAJANTE DE AGUAS LLUVIAS COLGADO: Tubería PVC sanitaria/pluvial de 4" suspendida de la estructura de cubierta con abrazaderas metálicas y varilla roscada de 1/4" cada 1.50m. Acabado exterior con pintura esmalte blanco.

④ FLANCHES CONTRA MURO LATERAL (Cal. 22): flanche desarrollo de 30cm Instalado mediante inserción en regata de 2.0cm de profundidad picada en el muro lateral, sellada herméticamente con masilla de poliuretano Sikaflex 1a. Fijación al muro con chazos y tornillos cada 30cmy a la cubierta mediante tornillos con empaque de neopreno.

PLANTA DE CUBIERTA AULAS

ESC 1:350

PROPIETARIO

DIRECCION DE BIENESTAR SOCIAL Y FAMILIA- POLICÍA NACIONAL

BG. YURIAN JEANNETTE ROMERO MURTE

NOMBRE PROYECTO:

PN DIBIE LI 030 2025
INMUEBLE COLEGIO SAN LUIS

Dirección: Av. Boyacá 142a-55. Bogotá

Vo. Bo. GRUPO INFRAESTRUCTURA DIBIE

ARQ. PABLO ERNESTO GUTIÉRREZ

Vo. Bo. GRUPO INFRAESTRUCTURA DIBIE

MY. MARIO ROBERTO AYALA GARCÍA

CONTRATISTA:

CONSORCIO OMEGA 2025
NIT: 901.987.827-8

Vo. Bo. REPRESENTANTE LEGAR CONTRATISTA

SRA. NATHALY JAIMES BARBOSA

Vo. Bo. DIRECTOR ADMINISTRATIVO CONTRATISTA

ARQ. ADRIANA RINCÓN MARTÍNEZ.

Vo.Bo. RESIDENTE CONTRATISTA

ARQ. JUAN FERNANDO MORENO.

Vo.Bo. APOYO RESIDENTE CONTRATISTA

Arq. MILENA HERNÁNDEZ NIÑO.

INTERVENTORIA:

UNIVERSIDAD NACIONAL DE COLOMBIA
SEDE BOGOTÁ

Vo. Bo. DIRECTOR INTERVENTORÍA

ARQ. EDWIN ARTURO GALINDO.

Vo. Bo. RESIDENTE DE INTERVENTORÍA

ARQ. LAURA GUERRERO.


OBSERVACIONES:

PLANO RECORD- CONFORME A OBRA

CONTIENE:

PLANTA DE CUBIERTA AULAS (RECORD)

ZONIFICACIÓN

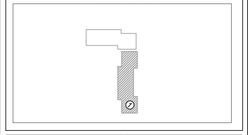

ESCALA:	1:350	FECHA:	15-07-2026
VERSIÓN:	PLANO COD°- ARQ-CUB-01-R	PLANCHA	2/4