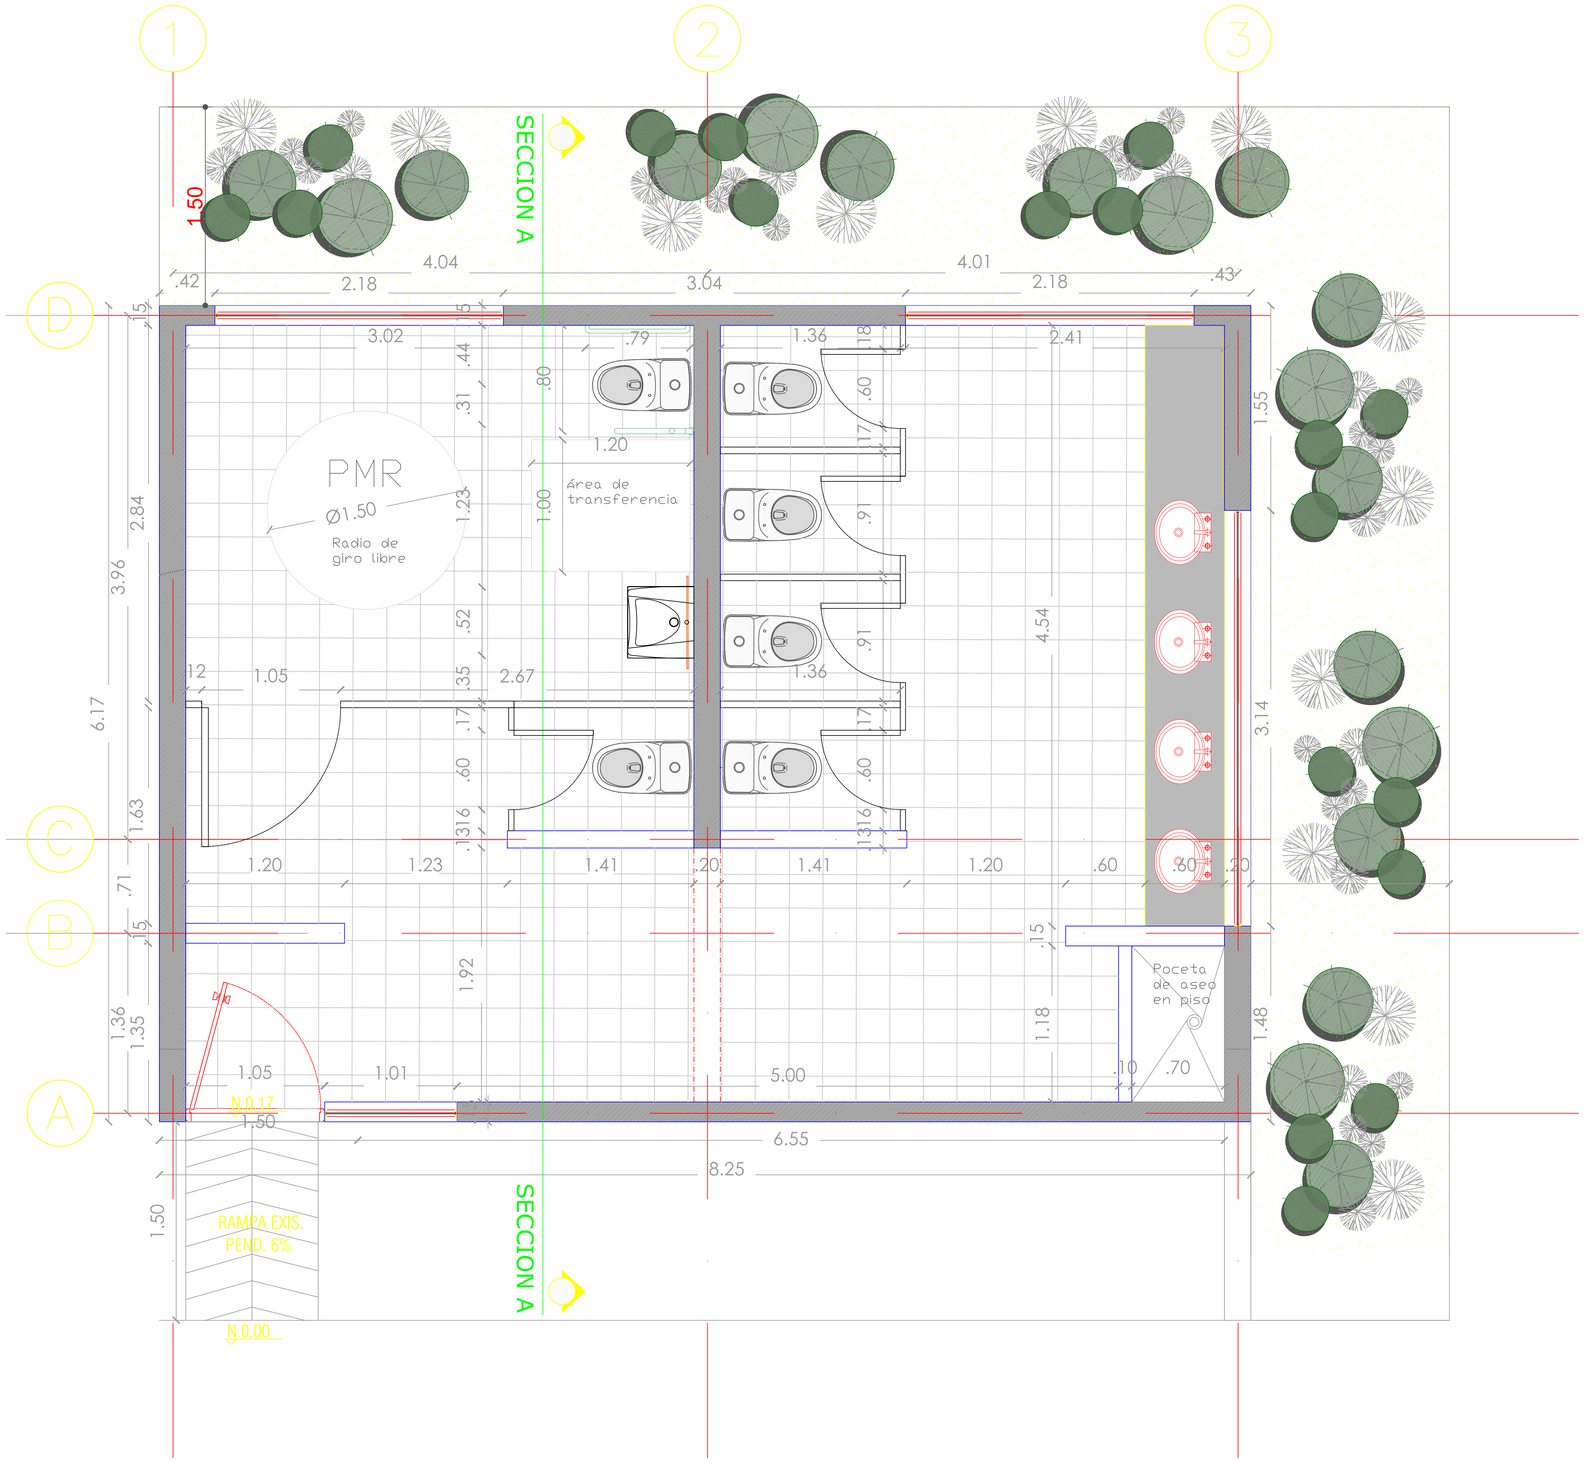



# PLANTA ARQUITECTÓNICA BAÑO PRIMARIA

ESC 1:350

PROPIETARIO

DIRECCIÓN DE BIENESTAR SOCIAL Y FAMILIA- POLICÍA NACIONAL

BR.

NOMBRE PROYECTO:

PN DIBIE LI 030 2025
INMUEBLE COLEGIO SAN LUIS

Dirección: Av. Boyacá 142a-55. Bogotá

Vo. Bo. GRUPO INFRAESTRUCTURA DIBIE

ARQ. PABLO ERNESTO GUTIÉRREZ

Vo. Bo. GRUPO INFRAESTRUCTURA DIBIE

MY. MARIO ROBERTO AYALA GARCÍA

CONTRATISTA:

CONSORCIO OMEGA 2025
NIT: 901.987.827-8

Vo. Bo. REPRESENTANTE LEGAL CONTRATISTA

SRA. NATHALY JAIMES BARBOSA

Vo. Bo. DIRECTOR ADMINISTRATIVO CONTRATISTA

ARQ. ADRIANA RINCÓN MARTÍNEZ.

Vo.Bo. RESIDENTE CONTRATISTA

ARQ. JUAN FERNANDO MORENO.

Vo.Bo. APOYO RESIDENTE CONTRATISTA

Arq. MILENA HERNÁNDEZ NIÑO.

INTERVENTORIA:

UNIVERSIDAD NACIONAL DE COLOMBIA
SEDE BOGOTÁ

Vo. Bo. DIRECTOR INTERVENTORÍA

ARQ. EDWIN ARTURO GALINDO.

Vo. Bo. RESIDENTE DE INTERVENTORÍA

ARQ. LAURA GUERRERO.

OBSERVACIONES:

PLANO RECORD- CONFORME A OBRA

CONTIENE:

PLANTA ARQUITECTONICA
BAÑO PRIMARIA (RECORD)

ZONIFICACIÓN

| ESCALA: 1:350 | FECHA: 15-07-2026 | |
|---|---|---|
| VERSIÓN: | PLANO COD°- ARQ-BAÑ-01-R | PLANCHA 1/4 |