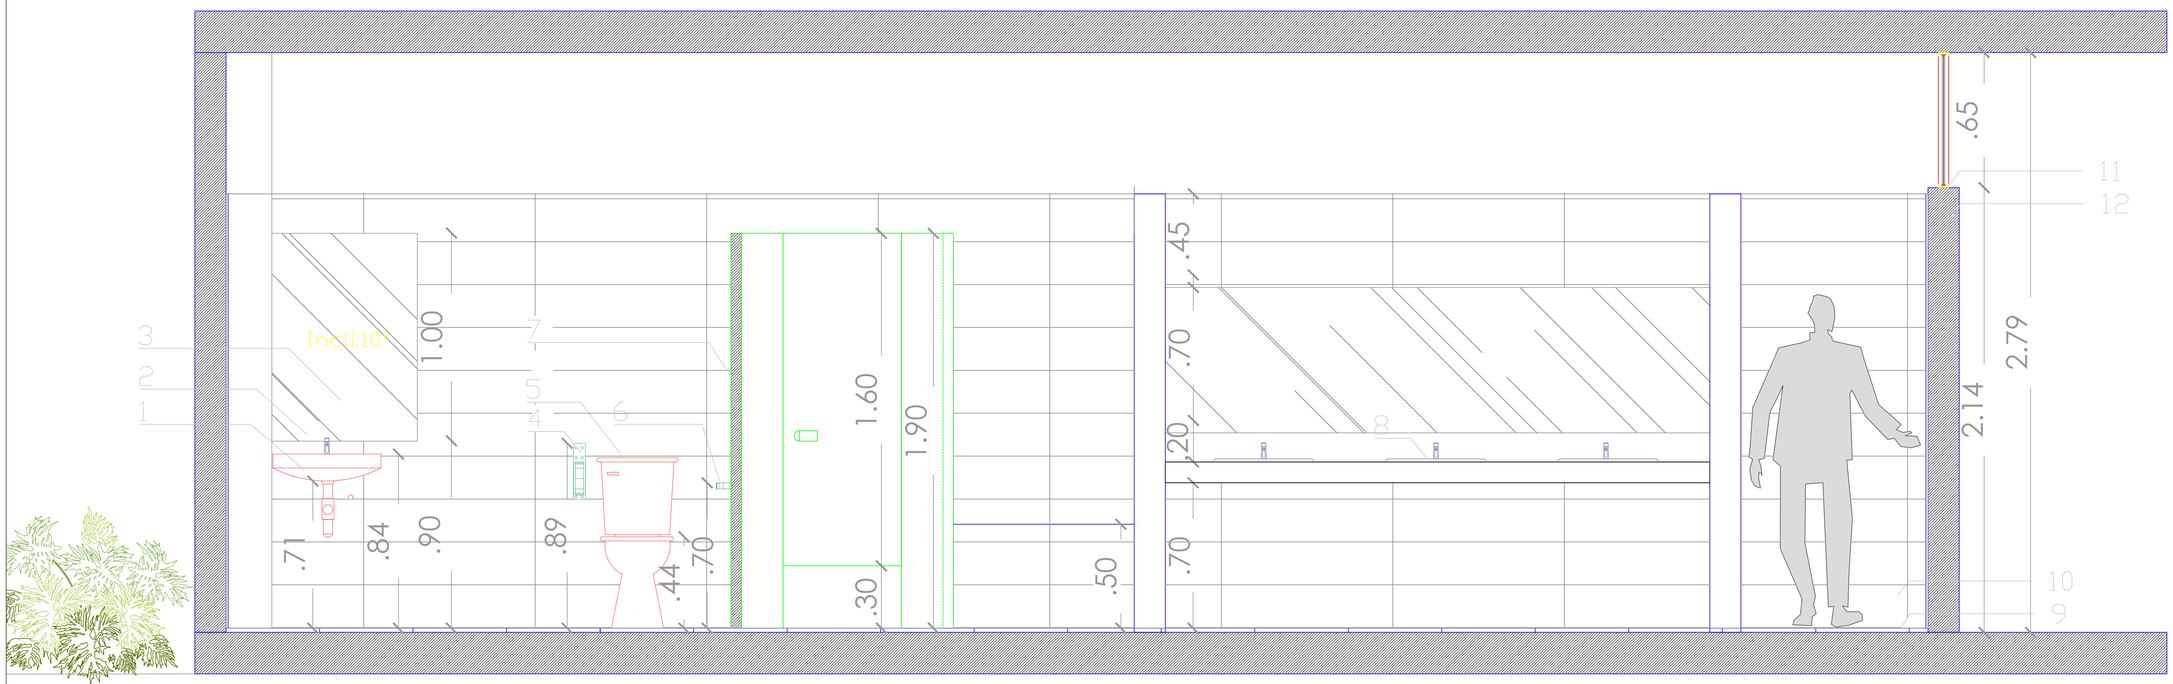


CONVENCIONES			
1	Lavamanos Aquajet blanco P.M.R	7	Divisiòn en acero inox 304 cal 22
2	Griferia LVM push antivandalica mesa	8	Lavamanos Marsella blanco
3	Espejo 4 mm instalación con inclinación 10º	9	Enchape piso Mikonos ARD gris
4	Barra de seguridad plegable acero inox.	10	Enchape pared Natal blanco 30cmx60cm
5	Sanitario Aquajet Pro palanca blanco P.M.R	11	Ventana tipo fija con persiana de aluminio y vidrio sand blasting
6	Barra de seguridad 30" (75cm)	12	Puerta en aluminio color natural mate sistema batiente

CORTE A-A BAÑO BACHILLERATO

ESC 1:350

PROPIETARIO

DIRECCION DE BIENESTAR SOCIAL Y FAMILIA- POLICÍA NACIONAL

BG. YURIAN JEANNETTE ROMERO MURTE

NOMBRE PROYECTO:

PN DIBIE LI 030 2025
INMUEBLE COLEGIO SAN LUIS

Dirección: Av. Boyacá 142a-55. Bogotá

Vo. Bo. GRUPO INFRAESTRUCTURA DIBIE

ARQ. PABLO ERNESTO GUTIÉRREZ

Vo. Bo. GRUPO INFRAESTRUCTURA DIBIE

MY. MARIO ROBERTO AYALA GARCÍA

CONTRATISTA:

CONSORCIO OMEGA 2025
NIT: 901.987.827-8

Vo. Bo. REPRESENTANTE LEGAL CONTRATISTA

SRA. NATHALY JAIMES BARBOSA

Vo. Bo. DIRECTOR ADMINISTRATIVO CONTRATISTA

ARQ. ADRIANA RINCÓN MARTÍNEZ.

Vo.Bo. RESIDENTE CONTRATISTA

ARQ. JUAN FERNANDO MORENO.

Vo.Bo. APOYO RESIDENTE CONTRATISTA

Arq. MILENA HERNÁNDEZ NIÑO.

INTERVENTORIA:

UNIVERSIDAD NACIONAL DE COLOMBIA
SEDE BOGOTA

Vo. Bo. DIRECTOR INTERVENTORÍA

ARQ. EDWIN ARTURO GALINDO.

Vo. Bo. RESIDENTE DE INTERVENTORÍA

ARQ. LAURA GUERRERO.


OBSERVACIONES:

PLANO RECORD- CONFORME A OBRA

CONTIENE:

CORTE A-A BAÑO BACHILLERATO (RECORD)

ZONIFICACIÓN

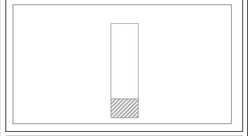

ESCALA:	1:350	FECHA:	15-07-2026
VERSIÓN:	PLANO COD°- COR-BAÑ-02-R	PLANCHA	4/4