


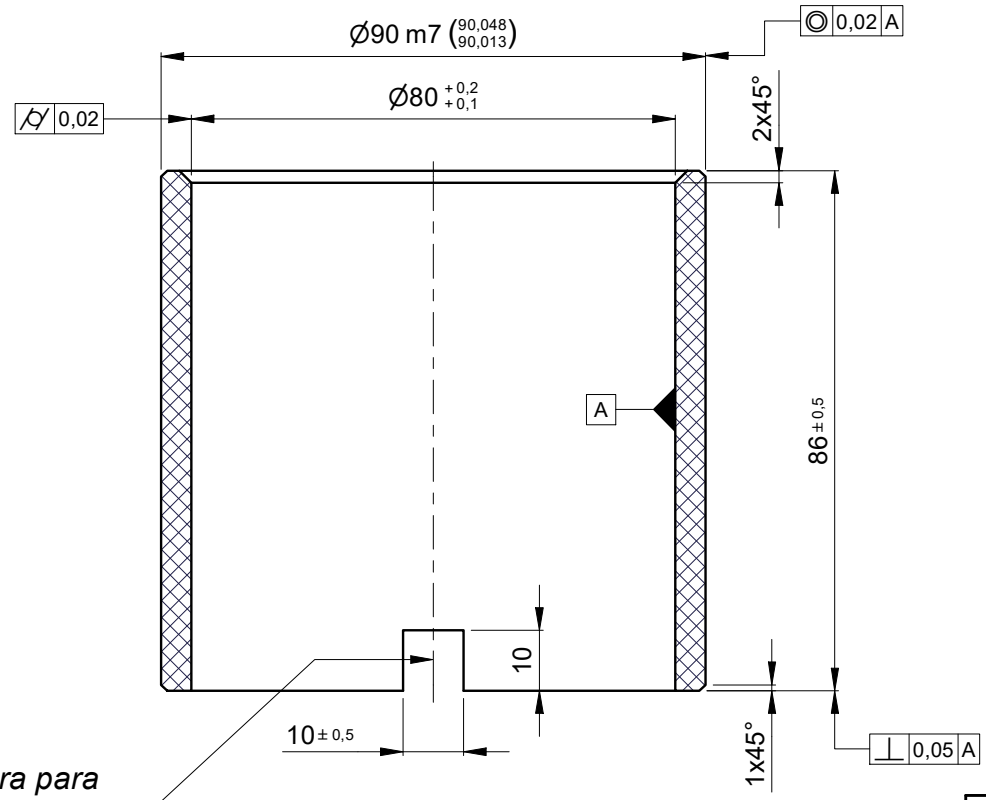

Isométrico

NOTA:

Material:
- Polietileno de ultra alto peso molecular (UHMWPE): 99%
- Cargas minerales: 1%

1,6

Metro de Medellín
AS BUILT
COMO CONSTRUIDO
ESTE DOCUMENTO FUE ENVIADO POR CORREO VERIFICADO_ 2021-12-28

smecon s.a.s. Aseguramiento Metrológico y Control

EQUIVALENCIAS DE MAQUINADOS

ANSI	DIN - ISO 1302
4	0,1
8 / 16	0,2 / 0,4
32 / 63 / 125	0,8 / 1,6 / 3,2
250 / 500	6,3 / 12,5

DIN - ISO 1302 EN MICROMETROS
ANSI EN MICROPULGADAS

VARIACIONES MÁXIMAS PERMISIBLES DIMENSIONES EN mm ISO 2768 - m

De / Hasta	0,5 a 6	6 a 30	30 a 120	120 a 400	400/1000	1000/2000	2000/4000	+ 4000
Maquinado	±0,1	±0,2	±0,3	±0,5	±0,8	±1,2	±2,0	±3,0
Elastómero	±0,2	±0,5	±0,8	±1,2	±2,0	±3,0	±4,0	±6,0

Material:	Ver nota.
Tratamiento:	
Dureza:	(51±5) Shore D
Certificados:	Metrología (100% Suministro), Material, Dureza

Elaboró	Jimmy A. Vega 2021-12-21	Dimensiones en: Milímetros (mm)
Revisó	Marlon Vega 2021-12-21	Escala: 1:1,5 / Proyección
Aprobó	Metro de Medellín 2021-12-28	

Rev.	Coord.	Modificaciones	Vo.Bo.	Fecha

Instalación:	TRANVÍA
Sistema:	GUÍA DE VEHÍCULO
Subsistema:	RIEL
Equipo:	TV PIVOTE DAG R10,5
Descripción:	BUJE APOYO PIVOTE CV - RANURADO

ÁREA DE I+D+i

Rev.	Cod.		
A4	002521		
2029188	2018-038	2	2
Código SAP	Requerimiento No.	Reemplaza a:	Hoja: / De:

METRO DE MEDELLIN CALIDAD DE VIDA

ESTE PLANO Y TODA LA INFORMACIÓN EN ÉL CONTENIDA SON PROPIEDAD DEL METRO DE MEDELLÍN, EL USO INDEBIDO O LA REPRODUCCIÓN TOTAL O PARCIAL DE ESTE SIN LA PREVIA AUTORIZACIÓN DEL METRO DE MEDELLÍN PODRÁ SER DEMANDADO POR LA VIOLACIÓN A LOS DERECHOS DE AUTOR.

Formato A4 (210x297) según DIN (476 / 823) ISO 5457