
Metro de Medellín


AS BUILT

COMO CONSTRUIDO

ESTE DOCUMENTO FUE ENVIADO POR CORREO VERIFICADO

2019-04-10

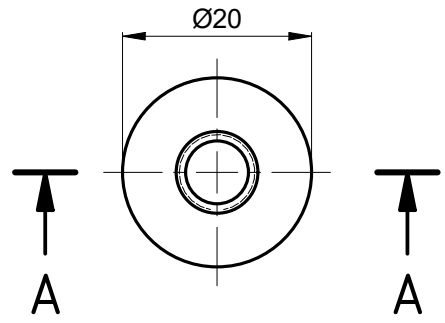

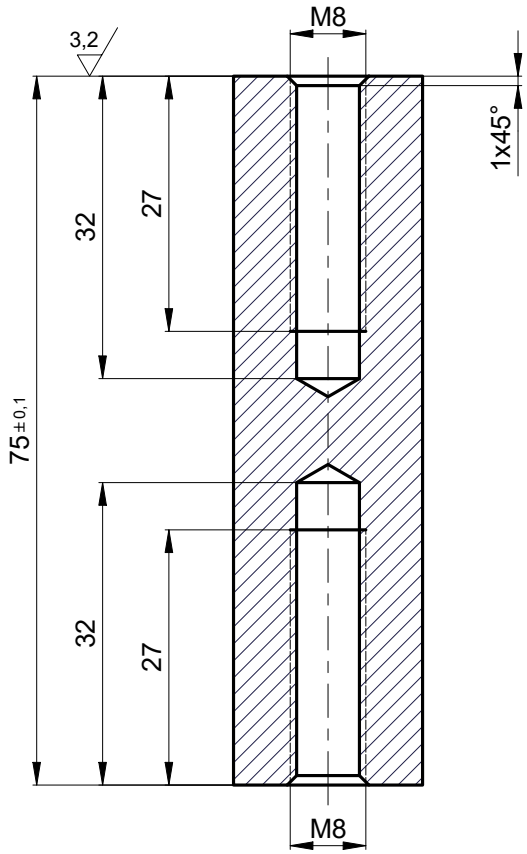



Isométrico

NOTA:

- Pulir aristas vivas

Sección A-A

Esc.: (1.25 : 1)

EQUIVALENCIAS DE MAQUINADOS		
ANSI		DIN - ISO 1302
4		0,1
8 / 16		0,2 / 0,4
32 / 63 / 125		0,8 / 1,6 / 3,2
250 / 500		6,3 / 12,5

DIN - ISO 1302 EN MICROMETROS
ANSI EN MICROPULGADAS

3,2

VARIACIONES MÁXIMAS PERMISIBLES DIMENSIONES EN mm ISO 2768 - m								
De / Hasta	0,5 a 6	6 a 30	30 a 120	120 a 400	400/1000	1000/2000	2000/4000	+ 4000
Maquinado	±0,1	±0,2	±0,3	±0,5	±0,8	±1,2	±2,0	±3,0
Elastómero	±0,2	±0,5	±0,8	±1,2	±2,0	±3,0	±4,0	±6,0

Material:	ALUMINIO
Tratamiento:	N/A
Dureza:	110 HBN
Certificados:	Metrología (100% Suministro)

Elaboró	Jimmy A. Vega	2009-12-11	Dimensiones en: Milímetros (mm)	
Revisó	Marlon Vega	2010-05-15	Escala: 1,25:1	Proyección
Aprobó	Metro de Medellín	2019-04-10		

Rev.	Coord.	Modificaciones	Vo.Bo.	Fecha

ÁREA DE I+D+i

Instalación:	CABLES
Sistema:	CABINAS LÍNEA K
Subsistema:	ACCIONAMIENTO PUERTAS CABINAS
Equipo:	MECANISMO APERTURA Y CIERRE - CASSETTTE
Descripción:	BUJE ESPACIADOR LK MC 066

Rev.	A4	000862	Cod.	
2004646			6	22
Código SAP	Requerimiento No.	Reemplaza a:	Hoja:	De:

METRO DE MEDELLIN CALIDAD DE VIDA

ESTE PLANO Y TODA LA INFORMACIÓN EN ÉL CONTENIDA SON PROPIEDAD DEL METRO DE MEDELLÍN, EL USO INDEBIDO O LA REPRODUCCIÓN TOTAL O PARCIAL DE ESTE SIN LA PREVIA AUTORIZACIÓN DEL METRO DE MEDELLÍN PODRÁ SER DEMANDADO POR LA VIOLACIÓN A LOS DERECHOS DE AUTOR.

Formato A4 (210x297) según DIN (476 / 823) ISO 5457