


NOTA: ESTA PROYECCIÓN CORRESPONDE AL BRAZO DERECHO

Sección B-B
Eje roscado
Material: AISI 1045
Esc.: (2 : 1)

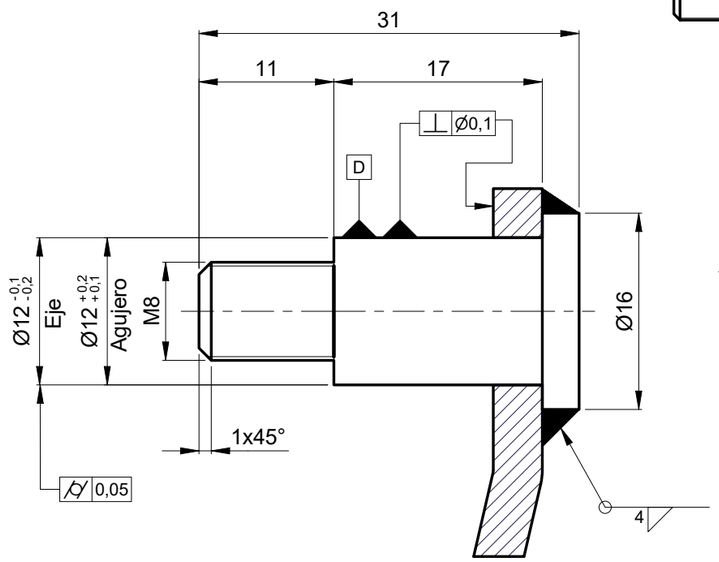


Sección C-C
Esc.: (1 : 1)

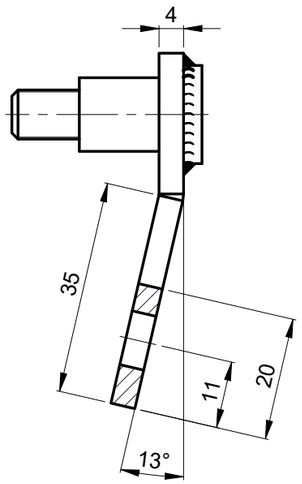

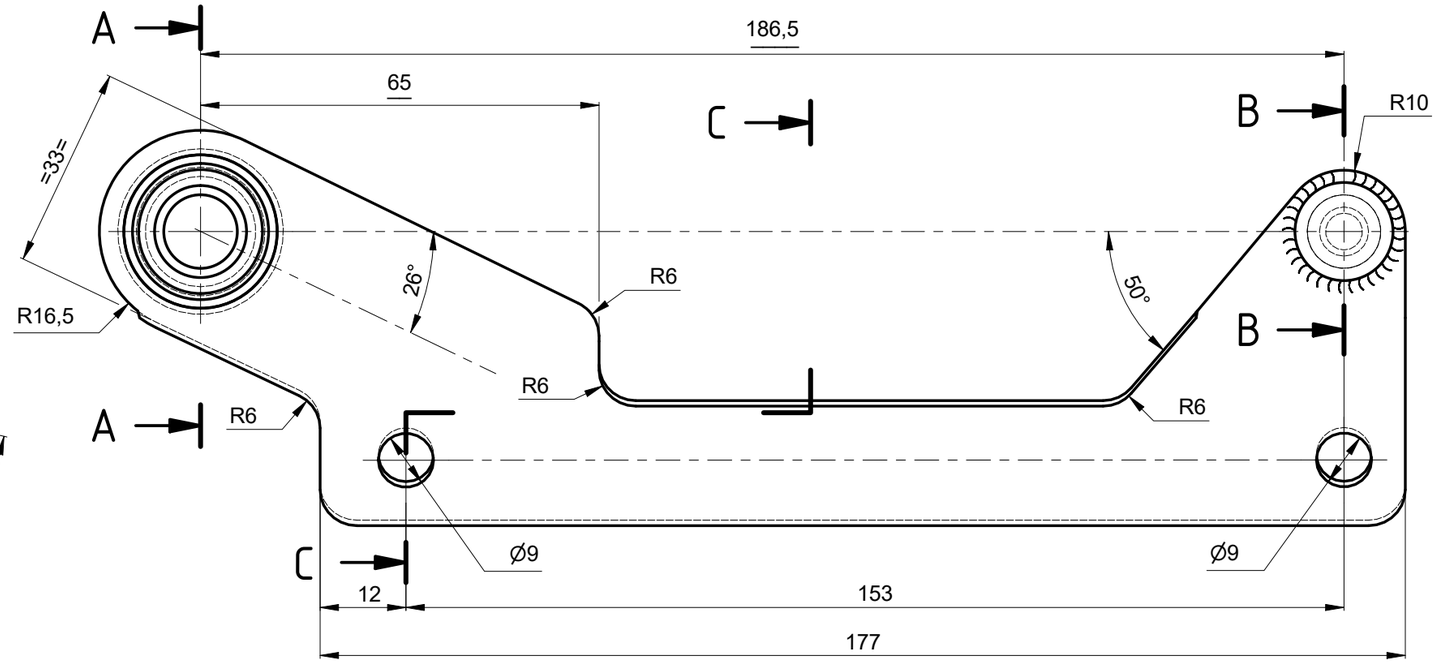


DESARROLLO
Esc.: (1 : 2)

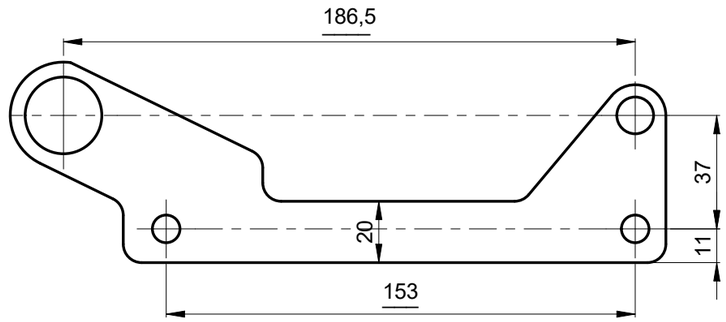

BRAZO IZQUIERDO


BRAZO DERECHO

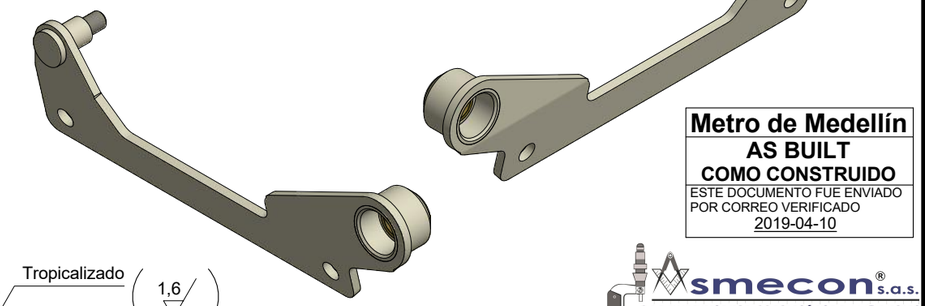

Tropicalizado

3,2 (1,6)

Sección A-A
Buje
Material: AISI 1045
Esc.: (2 : 1)

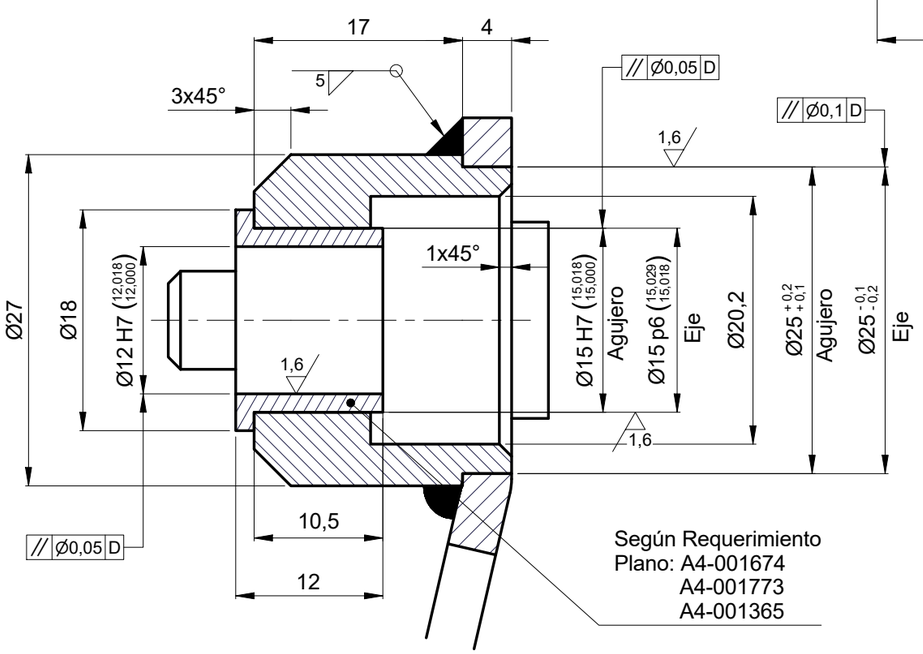

Según Requerimiento
Plano: A4-001674
A4-001773
A4-001365

EQUIVALENCIA DE MAQUINADOS			Material:	LÁMINA ASTM A36
ANSI	DIN - ISO 1302		Tratamiento:	Recocer soldaduras
4		0,1	Dureza:	160 HBN
8 / 16 / 32		0,2 / 0,4 / 0,8	Certificados:	Metrología (100% Suministro)
63 / 125		1,6 / 3,2		
250 / 500		6,3 / 12,5		
			Rev.	Coord. Modificaciones Vo.Bo. Fecha

DIN - ISO 1302 EN MICROMETROS
ANSI EN MICROPULGADAS

METRO DE MEDELLIN
CALIDAD DE VIDA

ÁREA DE I+D+i

ESTE PLANO Y TODA LA INFORMACIÓN EN ÉL CONTENIDA SON PROPIEDAD DEL METRO DE MEDELLÍN, EL USO INDEBIDO O LA REPRODUCCIÓN TOTAL O PARCIAL DE ESTE SIN LA PREVIA AUTORIZACIÓN DEL METRO DE MEDELLÍN PODRÁ SER DEMANDADO POR LA VIOLACIÓN A LOS DERECHOS DE AUTOR.

VARIACIONES MÁXIMAS PERMISIBLES DIMENSIONES EN mm ISO 2768 - m								
De / Hasta	0,5 a 6	6 a 30	30/120	120/400	400/1000	1000/2000	2000/4000	+ 4000
Maquinado	±0,1	±0,2	±0,3	±0,5	±0,8	±1,2	±2,0	±3,0
Elastómero	±0,2	±0,5	±0,8	±1,2	±2,0	±3,0	±4,0	±6,0

Elaboró:	Jimmy A. Vega 2009-12-17	Dimensiones en:	Milímetros (mm)
Revisó:	Marlon Vega 2010-05-15	Escala	Proyección
Aprobó:	Metro de Medellín 2019-04-10	1:1	
Instalación:	CABLES		
Sistema:	CABINAS LÍNEA K		
Subsistema:	ACCIONAMIENTO PUERTAS		
Equipo:	MECANISMO DE APERTURA Y CIERRE - CASSETTE		
Descripción:	BRAZO ACCIO. IZQUIERDO Y DERECHO LK MC 067/068		

Rev.	Cod.			
A3	000862	Cod.		
2004647			11	22
Código SAP	Requerimiento No.	Reemplaza a.	Hoja:	De:

Metro de Medellín
AS BUILT
COMO CONSTRUIDO
ESTE DOCUMENTO FUE ENVIADO POR CORREO VERIFICADO
2019-04-10

smecon® s.a.s.
Aseguramiento Metrológico y Control

Formato A3 (420x297) según DIN (476 / 823) ISO 5457