

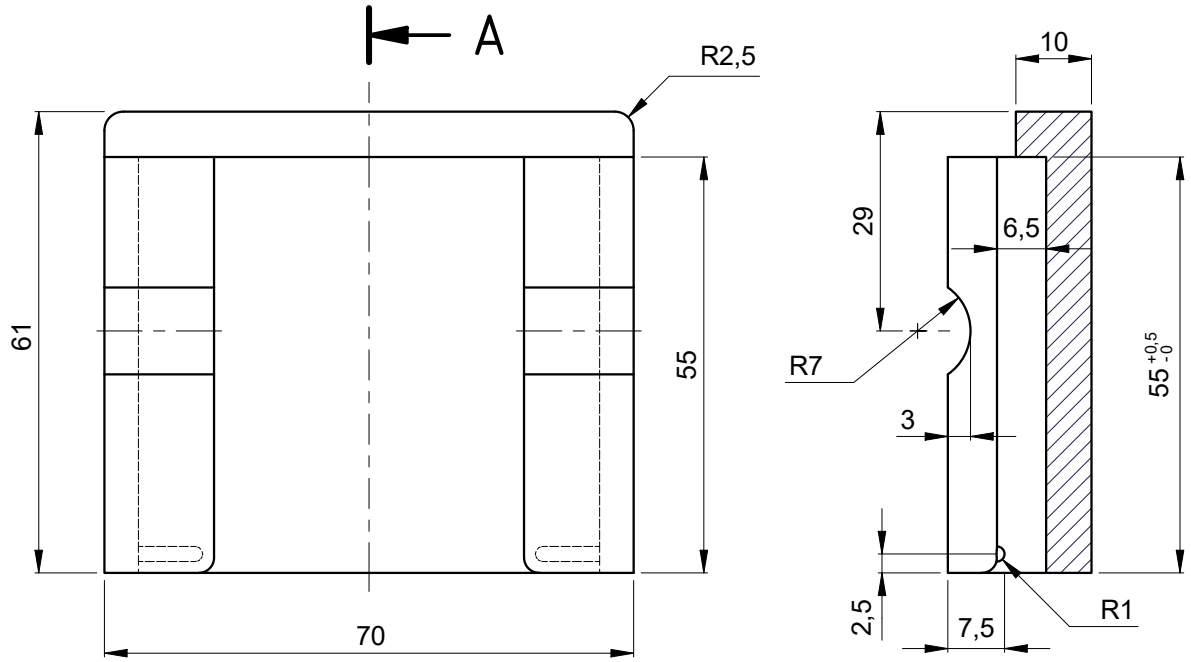


Sección A-A
Esc.: (1 : 1)

Metro de Medellín
AS BUILT
COMO CONSTRUIDO
ESTE DOCUMENTO FUE ENVIADO POR CORREO VERIFICADO
2019-02-26

Marcar en bajo relieve:
Nº pedido Metro de Medellín

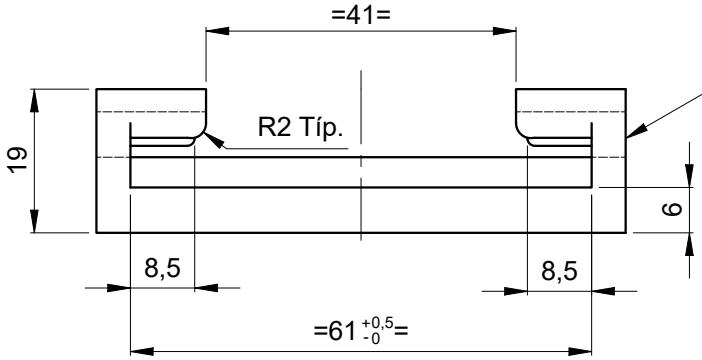

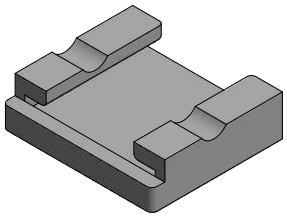

Isométrico

EQUIVALENCIAS DE MAQUINADOS	
ANSI	DIN - ISO 1302
4	0,1
8 / 16	0,2 / 0,4
32 / 63 / 125	0,8 / 1,6 / 3,2
250 / 500	6,3 / 12,5

DIN - ISO 1302 EN MICROMETROS
ANSI EN MICROPULGADAS

NOTA:
Color: Beige o Negro

VARIACIONES MÁXIMAS PERMISIBLES DIMENSIONES EN mm ISO 2768 - m								
De / Hasta	0,5 a 6	6 a 30	30 a 120	120 a 400	400/1000	1000/2000	2000/4000	+ 4000
Maquinado	±0,1	±0,2	±0,3	±0,5	±0,8	±1,2	±2,0	±3,0
Elastómero	±0,2	±0,5	±0,8	±1,2	±2,0	±3,0	±4,0	±6,0

Material:	Poliamida 66 (Nylon 66)
Tratamiento:	
Dureza:	(77 ± 2) Shore D
Certificados:	Metrología (100% Suministro)

Elaboró	Jimmy A. Vega	2011-11-28	Dimensiones en: Milímetros (mm)	
Revisó	Marlon Vega	2013-09-13	Escala: 1:1	Proyección
Aprobó	Metro de Medellín	2019-02-26		

Rev.	Coord.	Modificaciones	Vo.Bo.	Fecha

Instalación:	CABLES
Sistema:	GARAJE METRO CABLE
Subsistema:	CADENA ARRASTRE CABINAS
Equipo:	DEDO DE TRANSPORTE CM45
Descripción:	BASE PROTECCIÓN PATA DEDO TRANSPORTE

ÁREA DE I+D+i

Rev.	A4	001743	Cod.	
2010197			1	1
Código SAP	Requerimiento No.	Reemplaza a:	Hoja:	De:

METRO DE MEDELLIN
CALIDAD DE VIDA
ESTE PLANO Y TODA LA INFORMACIÓN EN ÉL CONTENIDA SON PROPIEDAD DEL METRO DE MEDELLÍN, EL USO INDEBIDO O LA REPRODUCCIÓN TOTAL O PARCIAL DE ESTE SIN LA PREVIA AUTORIZACIÓN DEL METRO DE MEDELLÍN PODRÁ SER DEMANDADO POR LA VIOLACIÓN A LOS DERECHOS DE AUTOR.

Formato A4 (210x297) según DIN (476 / 823) ISO 5457