


Metro de Medellín
AS BUILT
COMO CONSTRUIDO
ESTE DOCUMENTO FUE ENVIADO POR CORREO VERIFICADO
2019-07-31

RODAMIENTO 3812 - 2RS

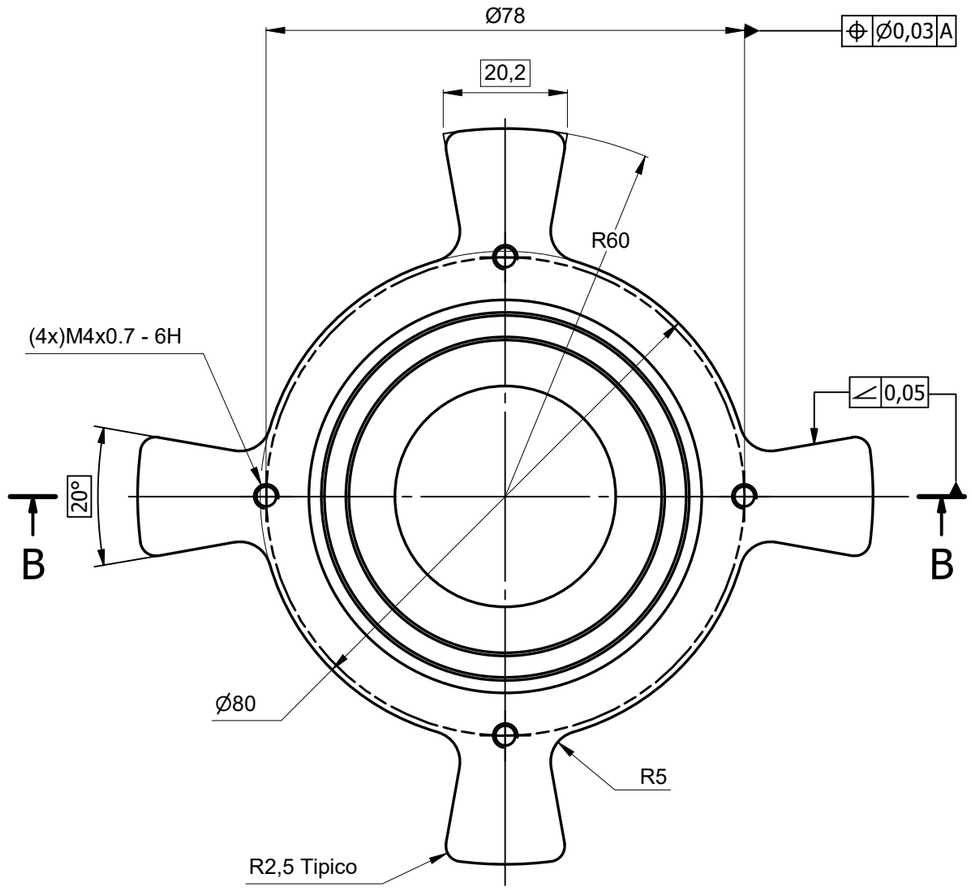

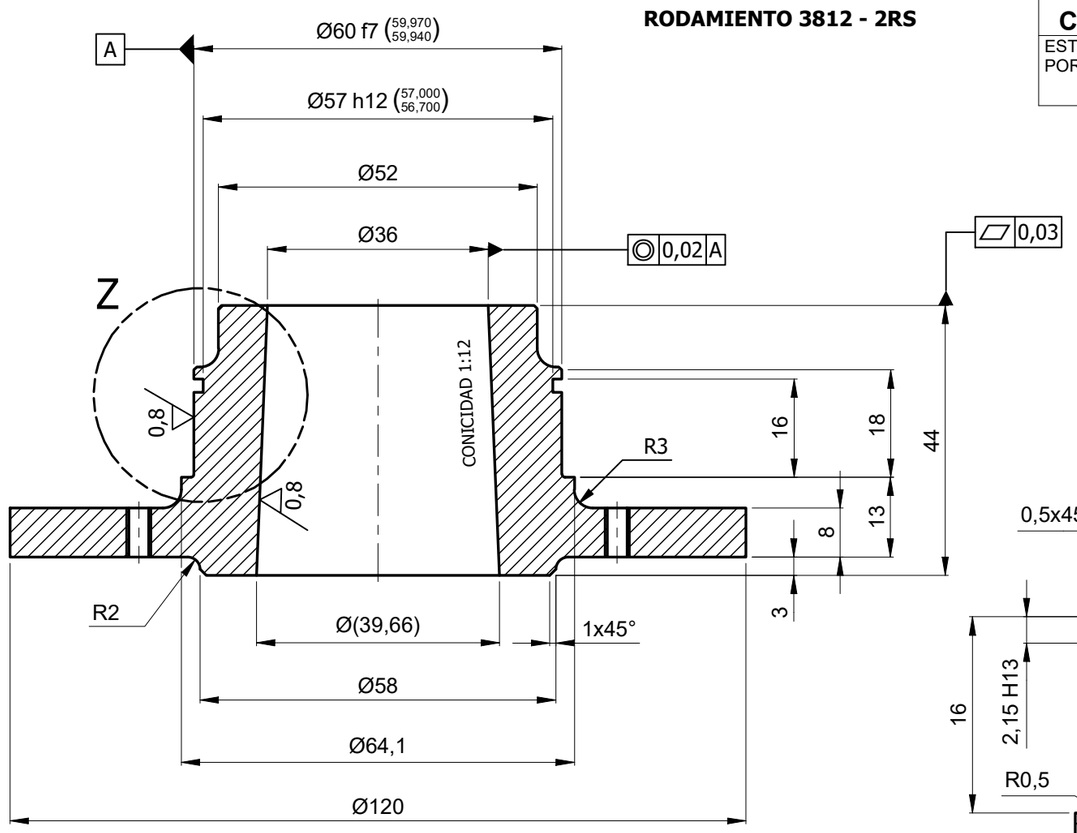


Sección B-B
Esc.: (1 : 1)

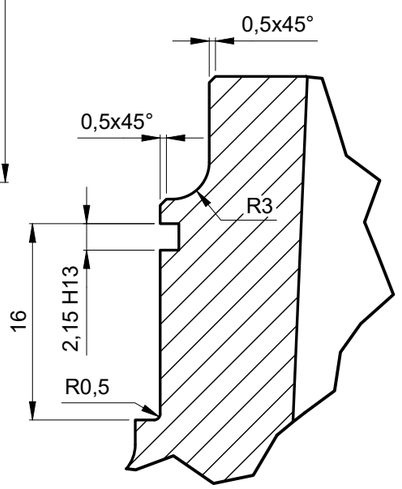

Detalle Z
Esc.: (2 : 1)

NOTA:
- Pulir aristas vivas

1,6 (0,8)

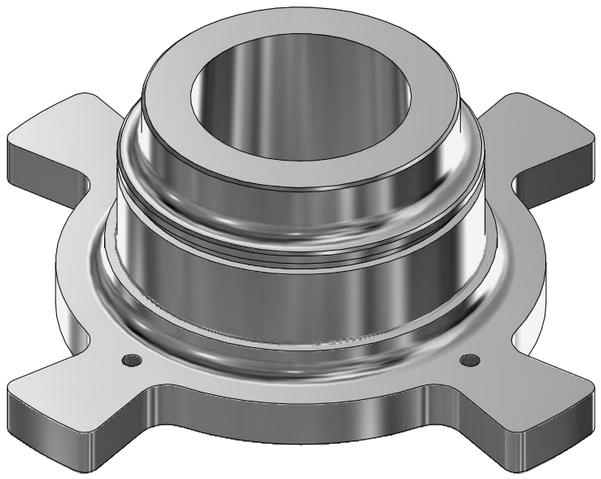

Isométrico

Asmecon® s.a.s. Aseguramiento Metrológico y Control

EQUIVALENCIA DE MAQUINADOS		Material:	AISI 1045	VARIACIONES MÁXIMAS PERMISIBLES DIMENSIONES EN mm ISO 2768 - m						
ANSI	DIN - ISO 1302	Tratamiento:	Temple y Revenido (Recocido)	De / Hasta	0,5 a 6	6 a 30	30/120	120/400	400/1000	1000/2000	2000/4000	+ 4000
				Maquinado	±0,1	±0,2	±0,3	±0,5	±0,8	±1,2	±2,0	±3,0
				Elastómero	±0,2	±0,5	±0,8	±1,2	±2,0	±3,0	±4,0	±6,0
4 / 0,1		Dureza:	26 HRB	Elaboró:	Jimmy A. Vega 2008-05-02			Dimensiones en:	Milímetros (mm)			
8 / 16 / 32 / 0,2 / 0,4 / 0,8		Certificados:	Metrología (100% Suministro)	Revisó:	Marlon Vega 2013-08-03			Escala	1:1	Proyección		
				Aprobó:	Metro de Medellín 2019-07-31							
63 / 125 / 1,6 / 3,2		Rev.	Coord. / Modificaciones / Vo.Bo. / Fecha	Instalación:	CABLES							
250 / 500 / 6,3 / 12,5				Sistema:	ESTRUCTURA ESTACIONES MC							
				Subsistema:	VÍAS DE ESTACIÓN							
				Equipo:	CHUMACERA CUBO DE RUEDA LIBRE							
				Descripción:	ACOPLE INTERMEDIO							
DIN - ISO 1302 EN MICROMETROS ANSI EN MICROPULGADAS		ÁREA DE I+D+i		Rev.	A3	001132		Cod.				
					2012196				4	6		
					Código SAP	Requerimiento No.		Reemplaza a.	Hoja:	De:		

METRO DE MEDELLIN CALIDAD DE VIDA

ESTE PLANO Y TODA LA INFORMACIÓN EN ÉL CONTENIDA SON PROPIEDAD DEL METRO DE MEDELLÍN, EL USO INDEBIDO O LA REPRODUCCIÓN TOTAL O PARCIAL DE ESTE SIN LA PREVIA AUTORIZACIÓN DEL METRO DE MEDELLÍN PODRÁ SER DEMANDADO POR LA VIOLACIÓN A LOS DERECHOS DE AUTOR.

Formato A3 (420x297) según DIN (476 / 823) ISO 5457