

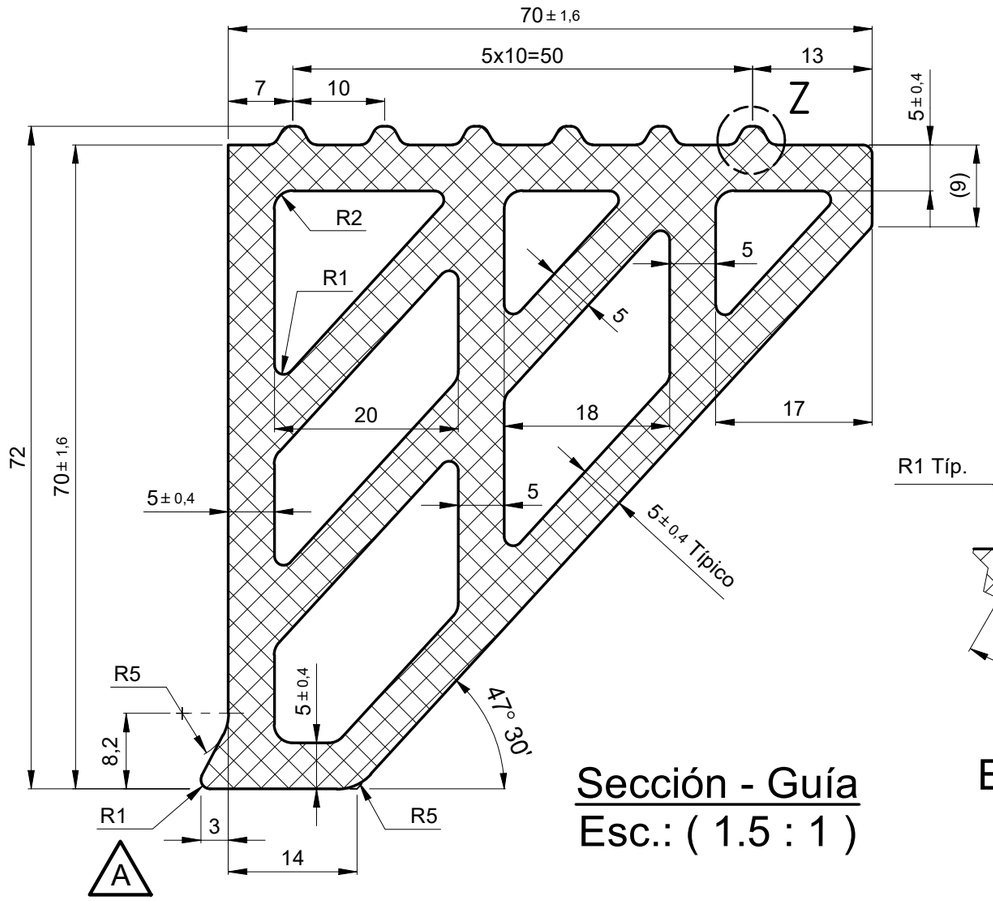



Sección - Guía
Esc.: (1.5 : 1)

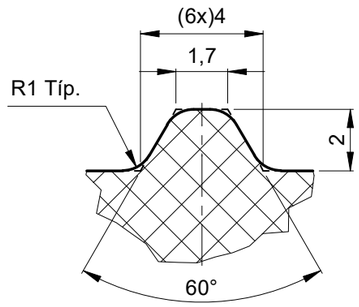


Detalle Z
Esc.: (5 : 1)

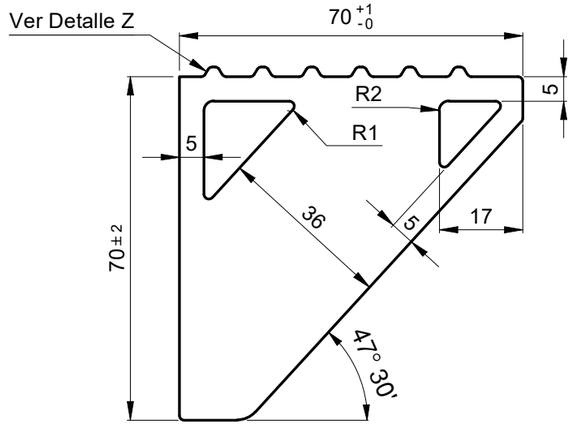


Tapa Lado Derecho
Esc.: (1 : 1.25)

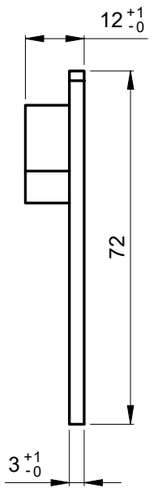

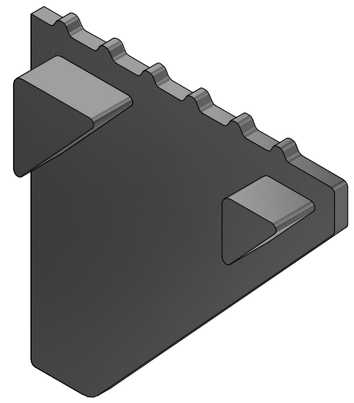


Isométrico Tapa Derecha

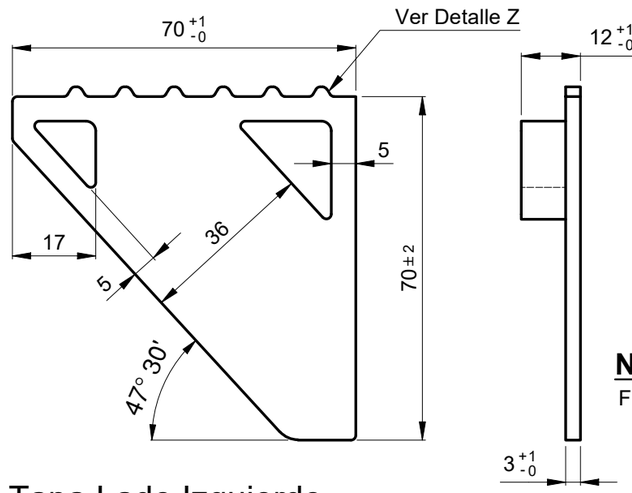


Tapa Lado Izquierdo
Esc.: (1 : 1.25)

NOTA:
Fijar tapas en los extremos con TEROSTAT

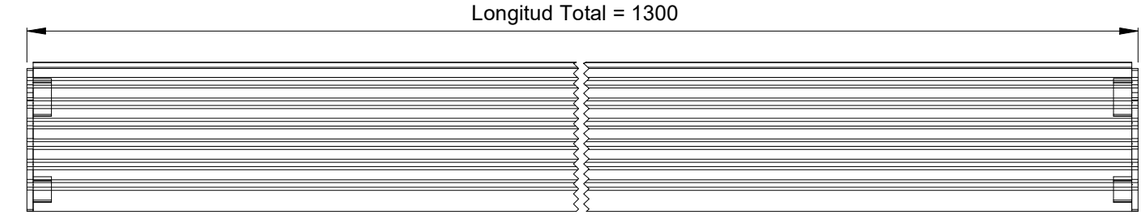

Vista Superior - Conjunto
Esc.: (1 : 3)

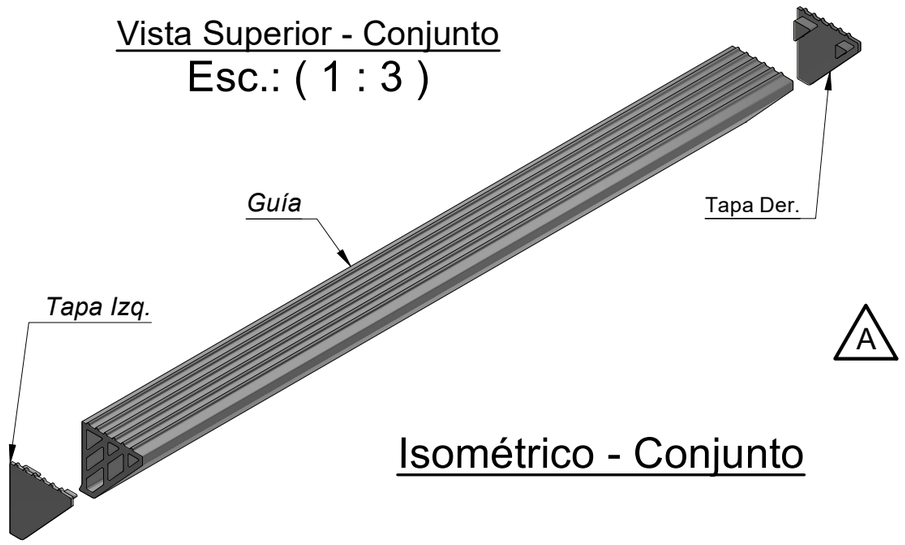

Isométrico - Conjunto

Metro de Medellín
AS BUILT
COMO CONSTRUIDO
ESTE DOCUMENTO FUE ENVIADO POR CORREO VERIFICADO
2019-07-31

Asmecon® s.a.s. Aseguramiento Metrológico y Control

EQUIVALENCIA DE MAQUINADOS		Material:	EPDM Color: Negro
ANSI	DIN - ISO 1302	Tratamiento:	NA
4 / 0,1		Dureza:	(70-75) Shore A (NTC 2524)
8 / 16 / 32 / 0,2 / 0,4 / 0,8		Certificados:	Metrología (100% Suministro), Material
63 / 125 / 1,6 / 3,2		A / D - 8 / Cambio de perfil - va con oreja / Metro / 2024-04-18	
250 / 500 / 6,3 / 12,5		Rev. / Coord. / Modificaciones / Vo.Bo. / Fecha	

DIN - ISO 1302 EN MICROMETROS
ANSI EN MICROPULGADAS

METRO DE MEDELLIN CALIDAD DE VIDA

ÁREA DE I+D+i

VARIACIONES MÁXIMAS PERMISIBLES DIMENSIONES EN mm ISO 2768 - m								
De / Hasta	0,5 a 6	6 a 30	30/120	120/400	400/1000	1000/2000	2000/4000	+ 4000
Maquinado	±0,1	±0,2	±0,3	±0,5	±0,8	±1,2	±2,0	±3,0
Elastómero	±0,2	±0,5	±0,8	±1,2	±2,0	±3,0	±4,0	±6,0

Elaboró:	Jimmy A. Vega 2024-04-18	Dimensiones en:	Milímetros (mm)
Revisó:	Marlon Vega 2024-04-18	Escala	Proyección
Aprobó:	Metro de Medellín 2024-04-18	1,5:1/1:1,25	
Instalación:	TRENES		
Sistema:	TREN CAF		
Subsistema:	CAJA		
Equipo:	PUERTAS		
Descripción:	GUÍA INFERIOR PUERTA PASAJEROS		
A (Rev.)	A3	002613	Cod.
2012231 (Código SAP)			Hoja: 2 / De: 2

ESTE PLANO Y TODA LA INFORMACIÓN EN ÉL CONTENIDA SON PROPIEDAD DEL METRO DE MEDELLÍN, EL USO INDEBIDO O LA REPRODUCCIÓN TOTAL O PARCIAL DE ESTE SIN LA PREVIA AUTORIZACIÓN DEL METRO DE MEDELLÍN PODRÁ SER DEMANDADO POR LA VIOLACIÓN A LOS DERECHOS DE AUTOR.

Formato A3 (420x297) según DIN (476 / 823) ISO 5457