

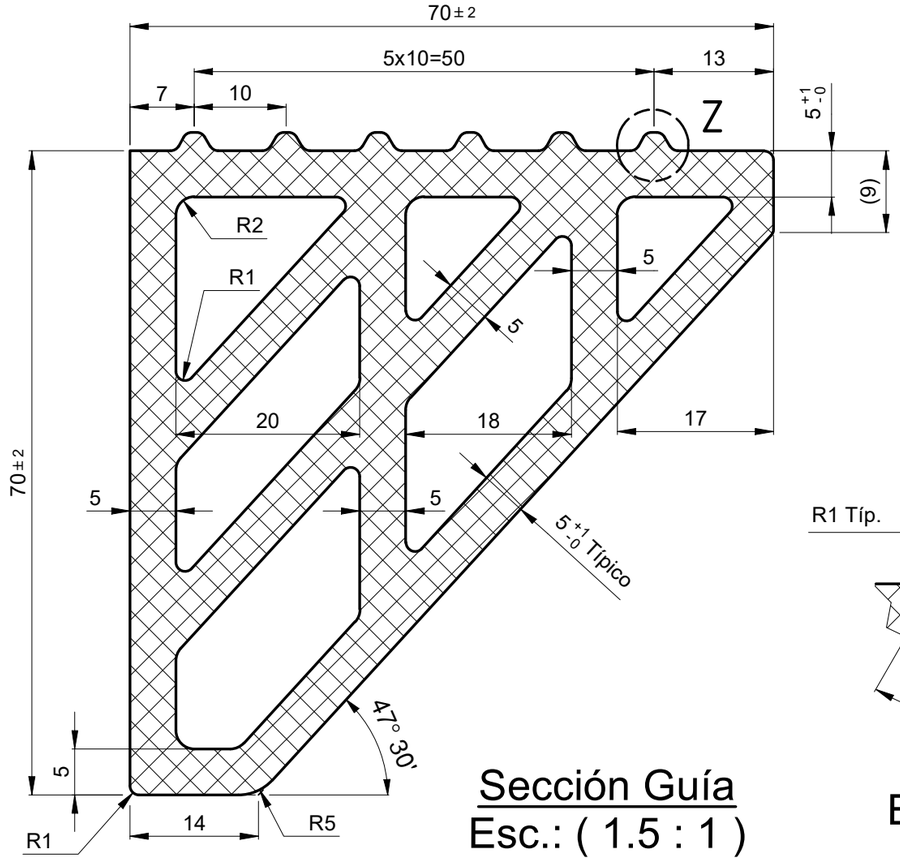



Sección Guía
Esc.: (1.5 : 1)

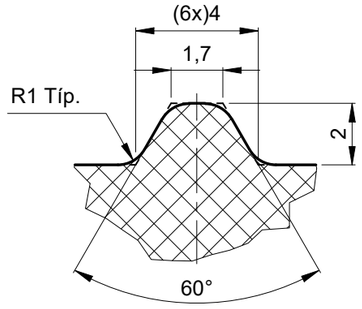


Detalle Z
Esc.: (5 : 1)

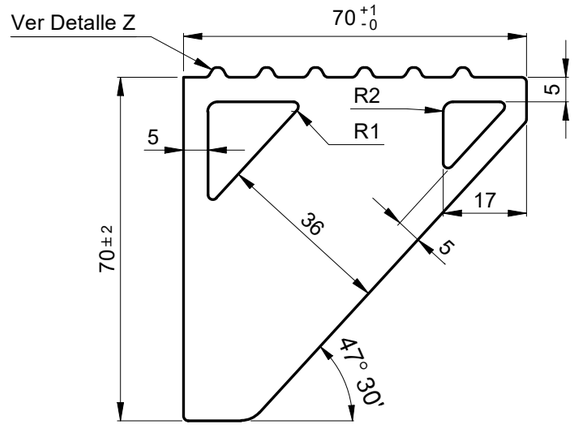


Tapa Lado Derecho
Esc.: (1 : 1.25)

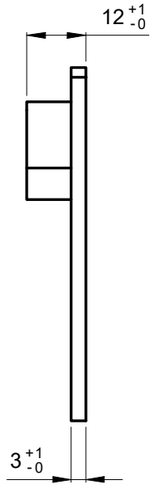


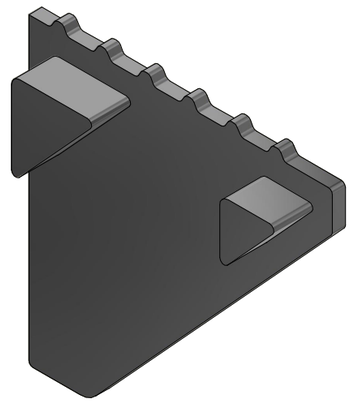


Isométrico Tapa Derecha

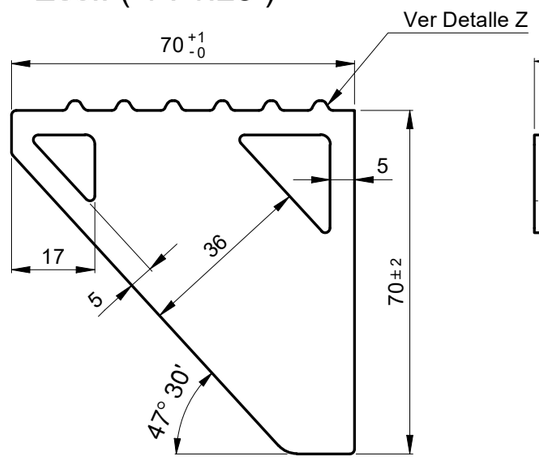


Tapa Lado Izquierdo
Esc.: (1 : 1.25)

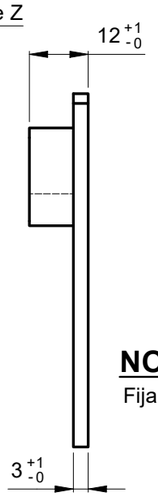

NOTA:
Fijar tapas en los extremos con TEROSTAT

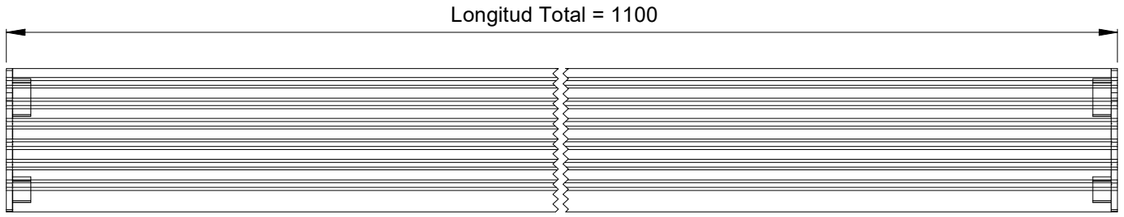

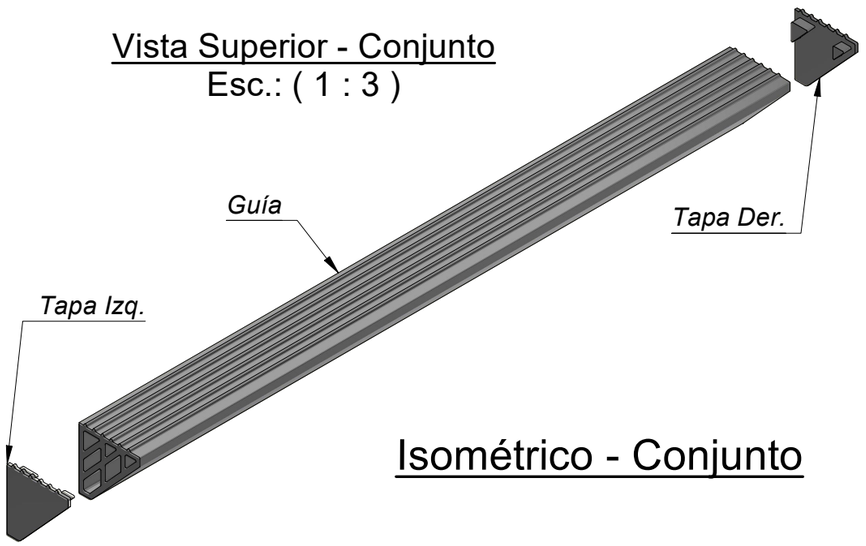

Vista Superior - Conjunto
Esc.: (1 : 3)

Isométrico - Conjunto

Metro de Medellín
AS BUILT
COMO CONSTRUIDO
ESTE DOCUMENTO FUE ENVIADO POR CORREO VERIFICADO
2019-07-31

EQUIVALENCIA DE MAQUINADOS		Material:	EPDM Color: Negro	VARIACIONES MÁXIMAS PERMISIBLES DIMENSIONES EN mm ISO 2768 - m						
ANSI	DIN - ISO 1302	Tratamiento:	NA	De / Hasta	0,5 a 6	6 a 30	30/120	120/400	400/1000	1000/2000	2000/4000	+ 4000
				Maquinado	±0,1	±0,2	±0,3	±0,5	±0,8	±1,2	±2,0	±3,0
4	0,1	Dureza:	(70-75) Shore A (NTC 2524)	Elastómero	±0,2	±0,5	±0,8	±1,2	±2,0	±3,0	±4,0	±6,0
8 / 16 / 32	0,2 / 0,4 / 0,8	Certificados:	Metrología (100% Suministro), Material	Elaboró:	Jimmy A. Vega 2019-07-30		Dimensiones en: Milímetros (mm)					
63 / 125	1,6 / 3,2			Revisó:	Marlon Vega 2019-07-31		Escala		Proyección			
250 / 500	6,3 / 12,5			Aprobó:	Metro de Medellín 2022-02-01		1,5:1/1:1,25					
				Instalación:	TRENES							
				Sistema:	TRENMAN							
				Subsistema:	CAJA							
				Equipo:	PUERTAS							
				Descripción:	GUÍA INFERIOR PUERTA PASAJEROS							

Rev.	Coord.	Modificaciones	Vo.Bo.	Fecha

DIN - ISO 1302 EN MICROMETROS
ANSI EN MICROPULGADAS

METRO DE MEDELLIN
CALIDAD DE VIDA

ÁREA DE I+D+i

ESTE PLANO Y TODA LA INFORMACIÓN EN ÉL CONTENIDA SON PROPIEDAD DEL METRO DE MEDELLÍN, EL USO INDEBIDO O LA REPRODUCCIÓN TOTAL O PARCIAL DE ESTE SIN LA PREVIA AUTORIZACIÓN DEL METRO DE MEDELLÍN PODRÁ SER DEMANDADO POR LA VIOLACIÓN A LOS DERECHOS DE AUTOR.

Rev.	A3	002613	Cod.	
2012236	2019-065		1	2
Código SAP	Requerimiento No.	Reemplaza a.	Hoja:	De:

Formato A3 (420x297) según DIN (476 / 823) ISO 5457

smecon® s.a.s.
Aseguramiento Metrológico y Control