
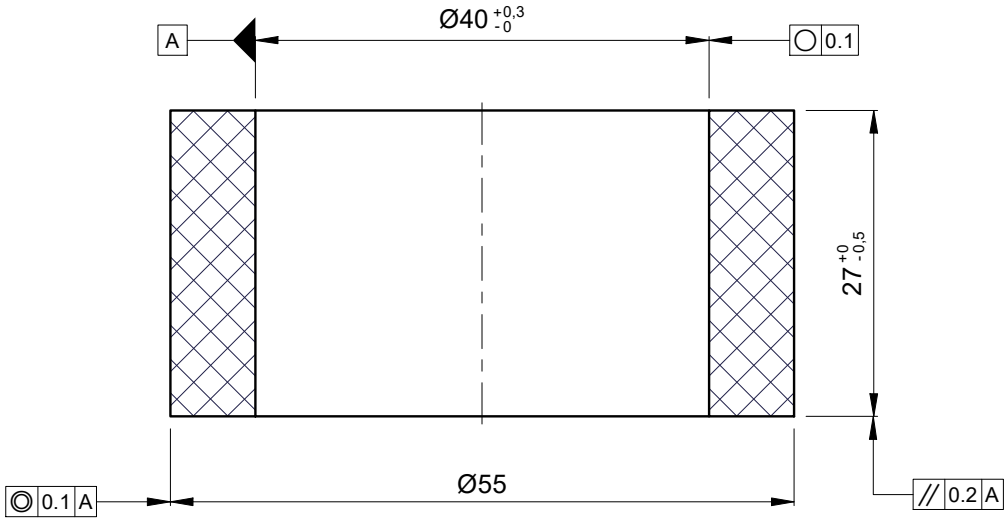


Metro de Medellín
AS BUILT
COMO CONSTRUIDO
ESTE DOCUMENTO FUE ENVIADO POR CORREO VERIFICADO
2019-10-15

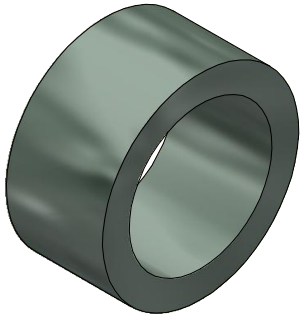

ISOMÉTRICO

NOTA:
Densidad: 1.38 g/cm³

EQUIVALENCIAS DE MAQUINADOS	
ANSI	DIN - ISO 1302
4	0,1
8 / 16	0,2 / 0,4
32 / 63 / 125	0,8 / 1,6 / 3,2
250 / 500	6,3 / 12,5

DIN - ISO 1302 EN MICROMETROS
ANSI EN MICROPULGADAS

Protección UV

A

VARIACIONES MÁXIMAS PERMISIBLES DIMENSIONES EN mm ISO 2768 - m								
De / Hasta	0,5 a 6	6 a 30	30 a 120	120 a 400	400/1000	1000/2000	2000/4000	+ 4000
Maquinado	±0,1	±0,2	±0,3	±0,5	±0,8	±1,2	±2,0	±3,0
Elastómero	±0,2	±0,5	±0,8	±1,2	±2,0	±3,0	±4,0	±6,0

Material:	Nitrilo - NBR (Con retardante al fuego)
Tratamiento:	NA
Dureza:	(70±1) Shore A
Certificados:	Metrología (100% Suministro), Dureza, Material

A	General	Cambio de material	Metro	2019-02-05
Rev.	Coord.	Modificaciones	Vo.Bo.	Fecha

Elaboró	Jimmy A. Vega 2009-03-25	Dimensiones en: Milímetros (mm)	
Revisó	Marlon Vega 2009-03-25	Escala	Proyección
Aprobó	Metro de Medellín 2025-10-10	1,5:1	
Instalación:	CABLES		
Sistema:	VÍAS DE PLATAFORMA ELECTROMECÁNICA		
Subsistema:	VÍAS DE TRACCIÓN DE CABINAS		
Equipo:	CHUMACERA SOPORTE LLANTA PIÑÓN		
Descripción:	SEPARADOR CAUCHO Ø55/Ø40/27L		

ÁREA DE I+D+i

A	A4	001303	Cod.	
Rev.				

ESTE PLANO Y TODA LA INFORMACIÓN EN ÉL CONTENIDA SON PROPIEDAD DEL METRO DE MEDELLÍN, EL USO INDEBIDO O LA REPRODUCCIÓN TOTAL O PARCIAL DE ESTE SIN LA PREVIA AUTORIZACIÓN DEL METRO DE MEDELLÍN PODRÁ SER DEMANDADO POR LA VIOLACIÓN A LOS DERECHOS DE AUTOR.

2013507			7	9
Código SAP	Requerimiento No.	Reemplaza a:	Hoja:	De:

Formato A4 (210x297) según DIN (476 / 823) ISO 5457