





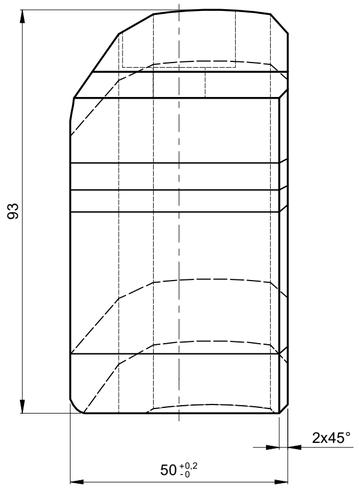

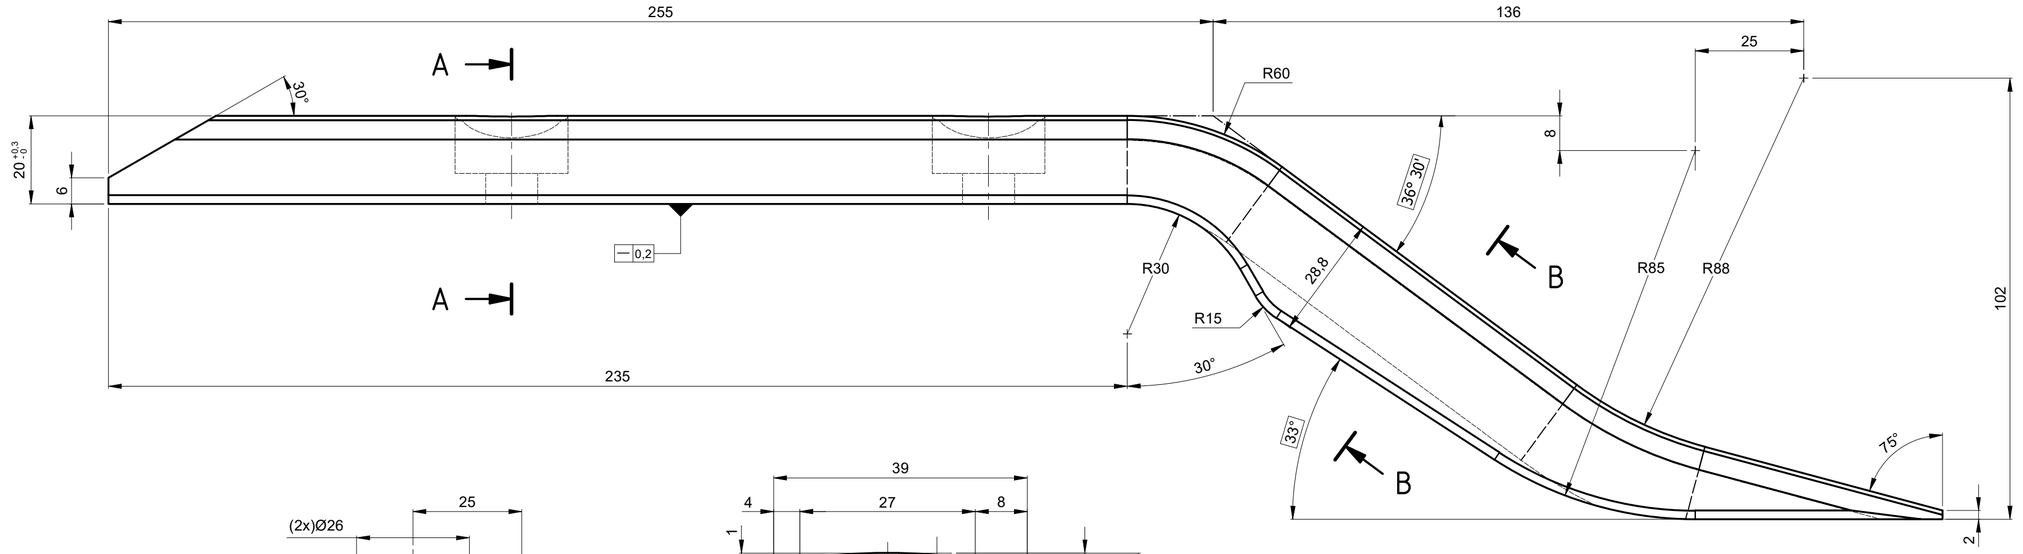


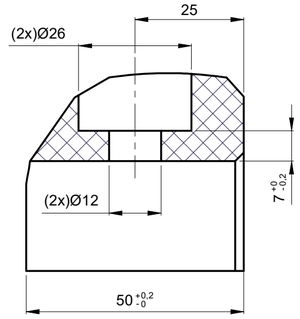


SECCIÓN A-A
Esc.: (1 : 1)

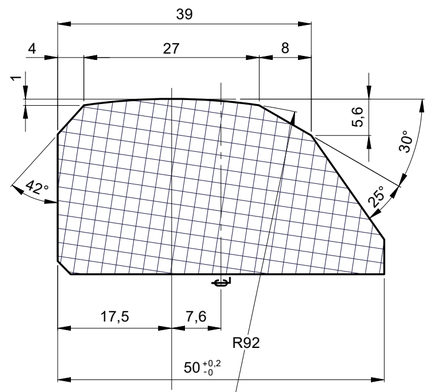

SECCIÓN B-B
Perfil Base
Esc.: (1.5: 1)

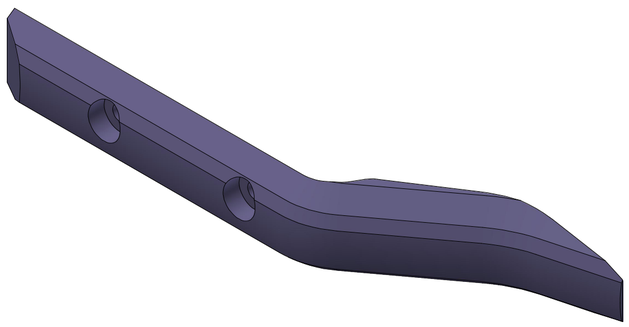

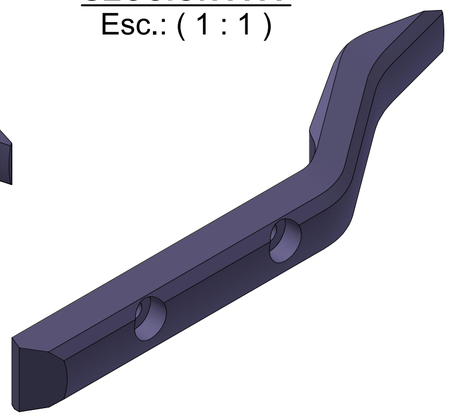

ISOMÉTRICOS

NOTA:
Material:
- Nylon 6
- Negro de humo: 1.1% (Pigmento)
- Color: Negro

Densidad: (1.10±0.01) g/cm³

A — *Salidas del mecanizado*

1,6

Metro de Medellín
AS BUILT
COMO CONSTRUIDO
ESTE DOCUMENTO FUE ENVIADO POR CORREO VERIFICADO_ 2025-05-06

smecon® S.a.s. Aseguramiento Metrológico y Control

EQUIVALENCIA DE MAQUINADOS		Material:	Nylon 6	VARIACIONES MÁXIMAS PERMISIBLES DIMENSIONES EN mm ISO 2768 - m						
ANSI	DIN - ISO 1302	Tratamiento:	Bloqueo de absorción de humedad	De / Hasta	0,5 a 6	6 a 30	30/120	120/400	400/1000	1000/2000	2000/4000	+ 4000
4 / 0,1		Dureza:	(70±2) Shore D	Maquinado	±0,1	±0,2	±0,3	±0,5	±0,8	±1,2	±2,0	±3,0
8 / 0,2 / 16 / 0,4 / 32 / 0,8		Certificados:	Metrología (100% Suministro), Material	Elastómero	±0,2	±0,5	±0,8	±1,2	±2,0	±3,0	±4,0	±6,0
63 / 1,6 / 125 / 3,2				Elaboró:	Jimmy A. Vega 2020-11-28		Dimensiones en:	Milímetros (mm)				
250 / 6,3 / 500 / 12,5				Revisó:	Marlon Vega 2020-12-20		Escala	1:1/1.5:1	Proyección			
				Aprobó:	Metro de Medellín 2025-05-06							
		Rev.	Coord. Modificaciones Vo.Bo. Fecha	Instalación:	TRANVÍA							
				Sistema:	TRANSLOHR STE 5							
				Subsistema:	CAJA							
				Equipo:	REVESTIMIENTO EXTERIOR							
			ÁREA DE I+D+i	Descripción:	PATÍN DE ROZAMIENTO INTERMEDIO - IZQUIERDO							
			Rev.	A2	002509		Cod.					
DIN - ISO 1302 EN MICROMETROS ANSI EN MICROPULGADAS		METRO DE MEDELLIN CALIDAD DE VIDA		2013815	50000041			3	3			
				Código SAP	Requerimiento No.		Reemplaza a.	Hoja:	De:			

ESTE PLANO Y TODA LA INFORMACIÓN EN ÉL CONTENIDA SON PROPIEDAD DEL METRO DE MEDELLÍN, EL USO INDEBIDO O LA REPRODUCCIÓN TOTAL O PARCIAL DE ESTE SIN LA PREVIA AUTORIZACIÓN DEL METRO DE MEDELLÍN PODRÁ SER DEMANDADO POR LA VIOLACIÓN A LOS DERECHOS DE AUTOR.

Formato A2 (594x420) según DIN (476 / 823) ISO 5457