
Metro de Medellín


AS BUILT

COMO CONSTRUIDO

ESTE DOCUMENTO FUE ENVIADO POR CORREO VERIFICADO


2020-05-28

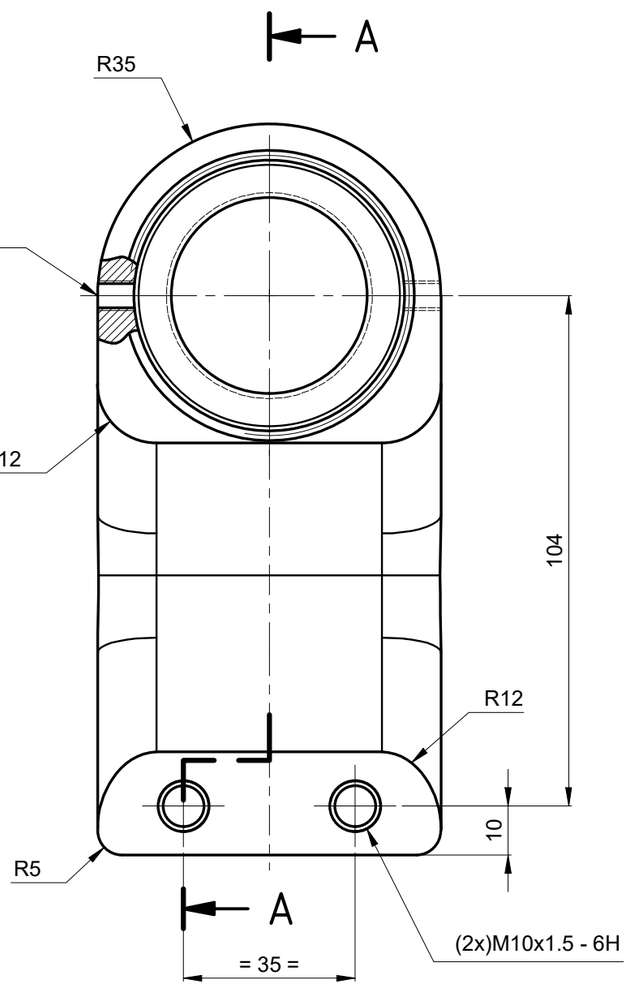


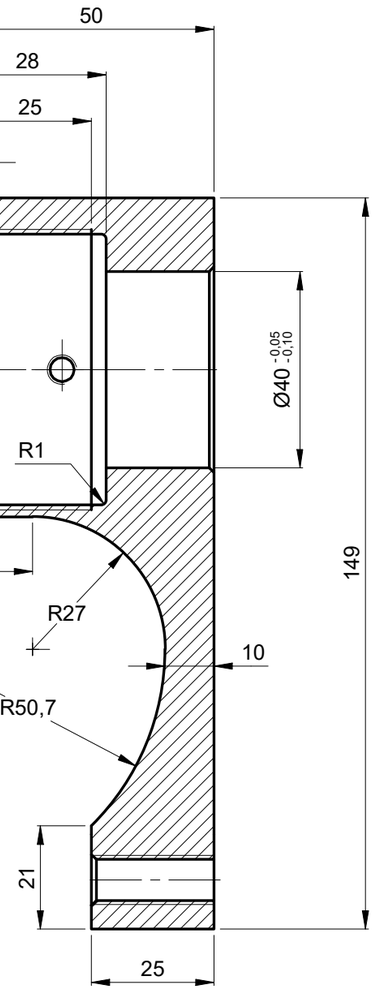

Sección A-A

Esc.: (1 : 1.25)

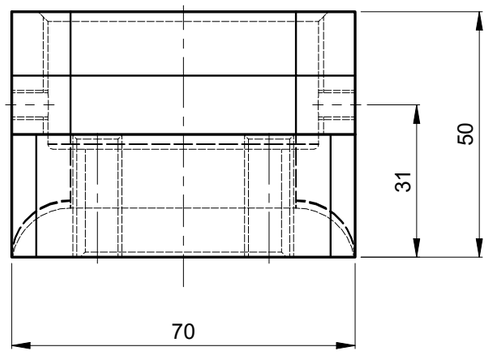

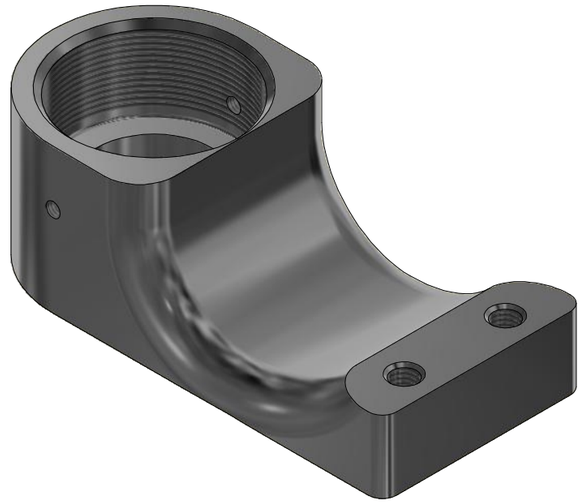

Isométrico

3,2 Pintura: Color Negro

NOTA:

- Pulir aristas vivas

EQUIVALENCIA DE MAQUINADOS		Material:	AISI 1045
ANSI	DIN - ISO 1302	Tratamiento:	Calibrado
		Dureza:	16 HRC
		Certificados:	Metrología (100% Suministro)

Rev.	Coord.	Modificaciones	Vo.Bo.	Fecha

DIN - ISO 1302 EN MICROMETROS
ANSI EN MICROPULGADAS

METRO DE MEDELLIN CALIDAD DE VIDA

ÁREA DE I+D+i

ESTE PLANO Y TODA LA INFORMACIÓN EN ÉL CONTENIDA SON PROPIEDAD DEL METRO DE MEDELLÍN, EL USO INDEBIDO O LA REPRODUCCIÓN TOTAL O PARCIAL DE ESTE SIN LA PREVIA AUTORIZACIÓN DEL METRO DE MEDELLÍN PODRÁ SER DEMANDADO POR LA VIOLACIÓN A LOS DERECHOS DE AUTOR.

VARIACIONES MÁXIMAS PERMISIBLES DIMENSIONES EN mm ISO 2768 - m

De / Hasta	0,5 a 6	6 a 30	30/120	120/400	400/1000	1000/2000	2000/4000	+ 4000
Maquinado	±0,1	±0,2	±0,3	±0,5	±0,8	±1,2	±2,0	±3,0
Elastómero	±0,2	±0,5	±0,8	±1,2	±2,0	±3,0	±4,0	±6,0

Elaboró:	Jimmy A. Vega 2019-04-25	Dimensiones en:	Milímetros (mm)
Revisó:	Marlon Vega 2019-04-26	Escala	Proyección
Aprobó:	Metro de Medellín 2020-05-28	1:1,25	
Instalación:	CABLES		
Sistema:	PILONAS		
Subsistema:	BALANCINES		
Equipo:	DESCABLEADOR HIDRÁULICO PARA POLEAS		
Descripción:	MANDÍBULA		

Rev.	A3	002603	Cod.	
2015429	2019-034		3	6
Código SAP	Requerimiento No.	Reemplaza a.	Hoja:	De:

Formato A3 (420x297) según DIN (476 / 823) ISO 5457