




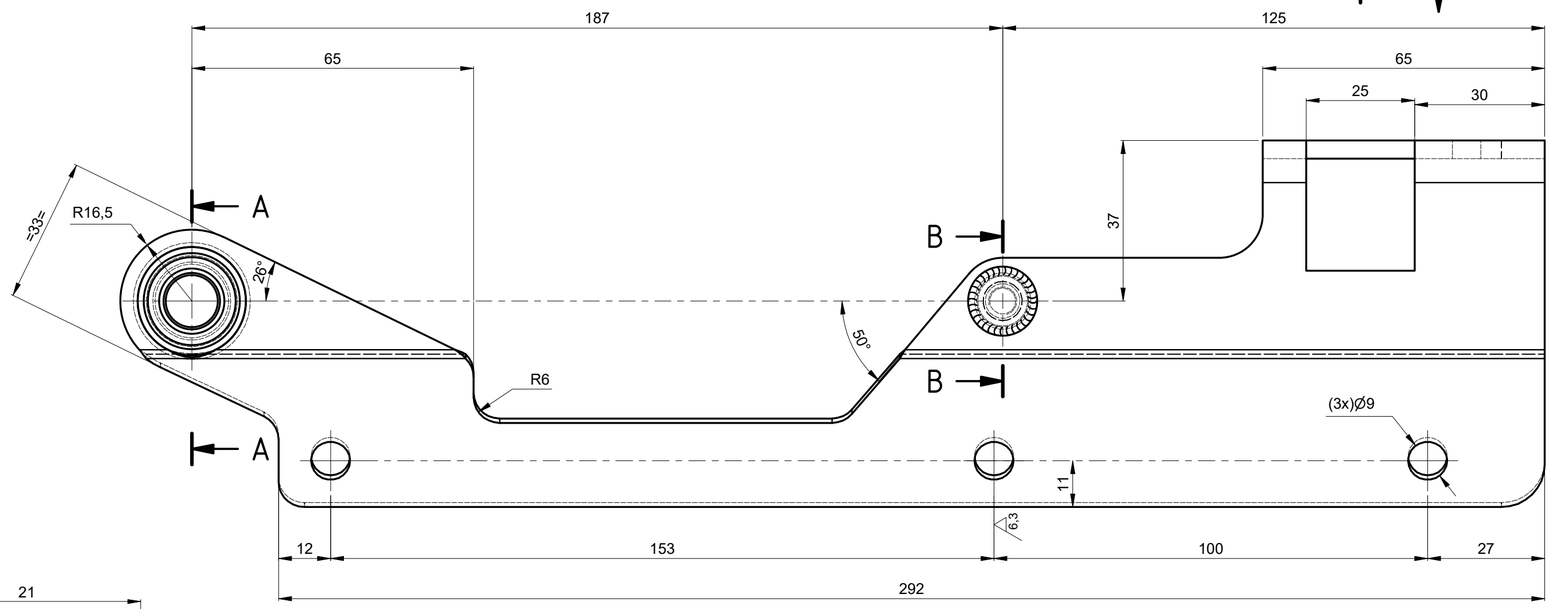


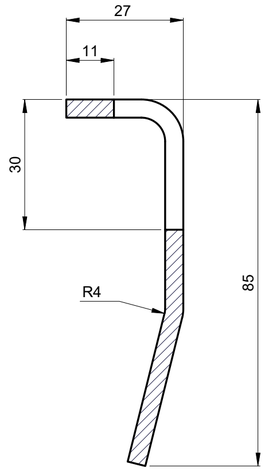


Sección C-C
Esc.: (1 : 1)

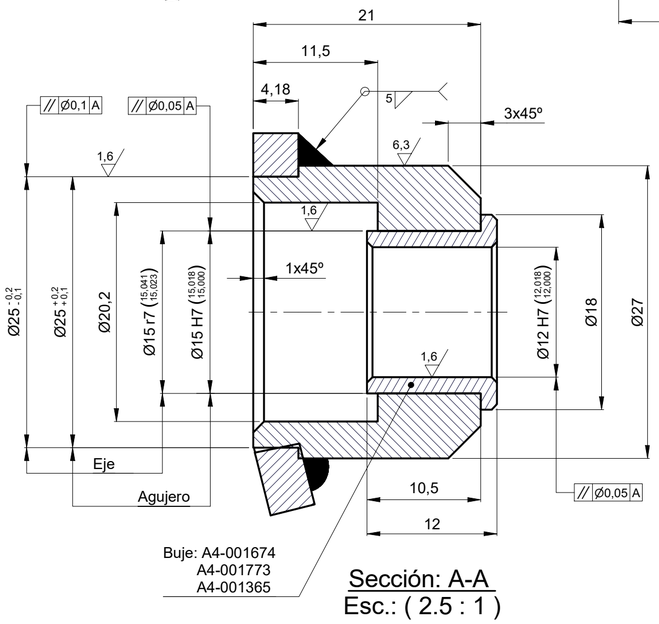


Sección: A-A
Esc.: (2.5 : 1)

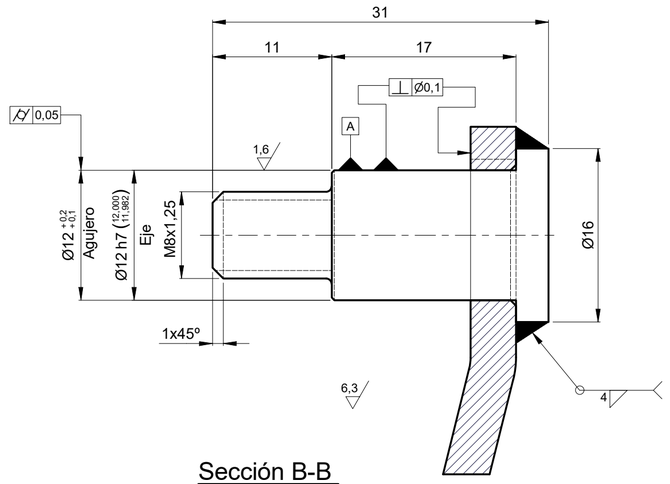

Sección B-B
Esc.: (2.5 : 1)

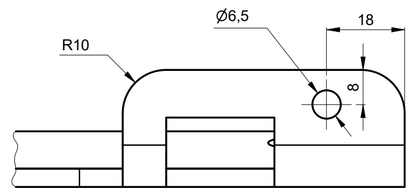


Vista por J
Esc.: (1 : 1)

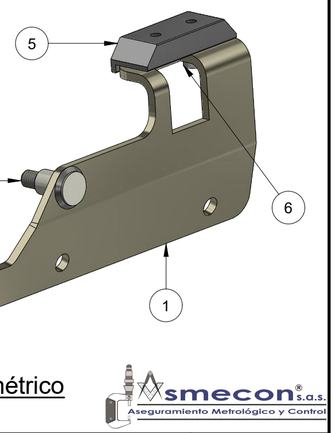

Isométrico

Metro de Medellín
AS BUILT
COMO CONSTRUIDO
ESTE DOCUMENTO FUE ENVIADO POR CORREO VERIFICADO
2020-05-15

Desarrollo Lámina
No válido para corte
Esc.: (1 : 2)

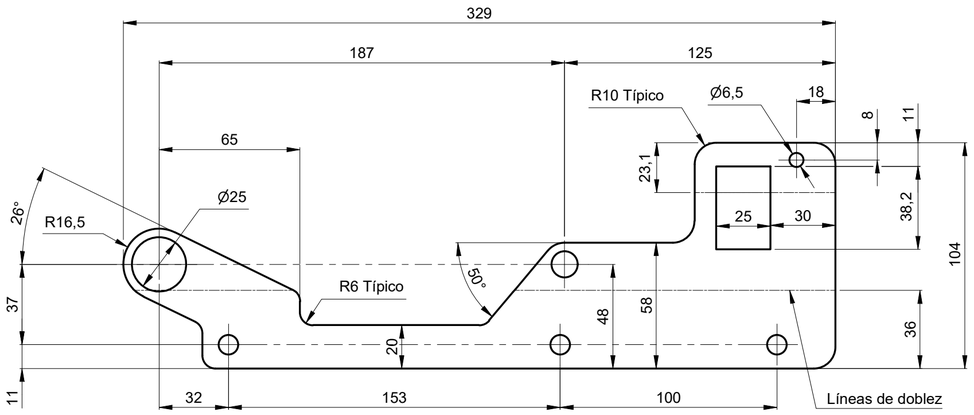

Tropicalizado (6,3 , 1,6)

Parte	Cant	Descripción	Material	Dureza
6	1	Tornillo Allen M6x10 - DIN 912	Inoxidable - A2	
5	1	Cerradura - A4-001430-22	Nylon 6	(70-75) Shore D
4	1	Buje Ø12xØ15xØ18x12 mm	A4-001674 / 1773 / 1365	
3	1	Buje	AISI 1045	(14-16) HRC
2	1	Eje roscado	AISI 1045	(14-16) HRC
1	1	Soporte	Lámina ASTM A-36 - C. 8	(116-126) HBN

LISTA DE PARTES

EQUIVALENCIA DE MAQUINADOS		Material:	Ver lista de partes	VARIACIONES MÁXIMAS PERMISIBLES DIMENSIONES EN mm ISO 2768 - m					
ANSI	DIN - ISO 1302	Tratamiento:	Recocer soldaduras	De / Hasta	0,5 a 6	6 a 30	30/120	120/400	400/1000	1000/2000	2000/4000	+ 4000
		Dureza:		Maquinado	±0,1	±0,2	±0,3	±0,5	±0,8	±1,2	±2,0	±3,0
		Certificados:	Metrología (100% Suministro), Material	Elastómero	±0,2	±0,5	±0,8	±1,2	±2,0	±3,0	±4,0	±6,0
				Elaboró:	Jimmy A. Vega 2015-06-02	Dimensiones en:	Milímetros (mm)					
				Revisó:	Marlon Vega 2015-06-15	Escala	1:1/1:2	Proyección				
				Aprobó:	Metro de Medellín 2020-05-15							
				Instalación:	CABLES							
				Sistema:	LÍNEA J - K							
				Subsistema:	CABINA							
				Equipo:	CAJÓN - CASSETTE							
				Descripción:	SOPORTE SUPERIOR DE PUERTA DERECHO							
				Rev.	A2	001430		Cod.	2.2.1.1			
				2015503	2015-081			17	22			
				Código SAP	Requerimiento No.	Reemplaza a.		Hoja:	De:			

Rev.	Coord.	Modificaciones	Vo.Bo.	Fecha

DIN - ISO 1302 EN MICROMETROS
ANSI EN MICROPULGADAS

METRO DE MEDELLIN CALIDAD DE VIDA

ÁREA DE I+D+i

ESTE PLANO Y TODA LA INFORMACIÓN EN ÉL CONTENIDA SON PROPIEDAD DEL METRO DE MEDELLÍN, EL USO INDEBIDO O LA REPRODUCCIÓN TOTAL O PARCIAL DE ESTE SIN LA PREVIA AUTORIZACIÓN DEL METRO DE MEDELLÍN PODRÁ SER DEMANDADO POR LA VIOLACIÓN A LOS DERECHOS DE AUTOR.

smecon s.a.s. Aseguramiento Metrológico y Control

Formato A2 (594x420) según DIN (476 / 823) ISO 5457