
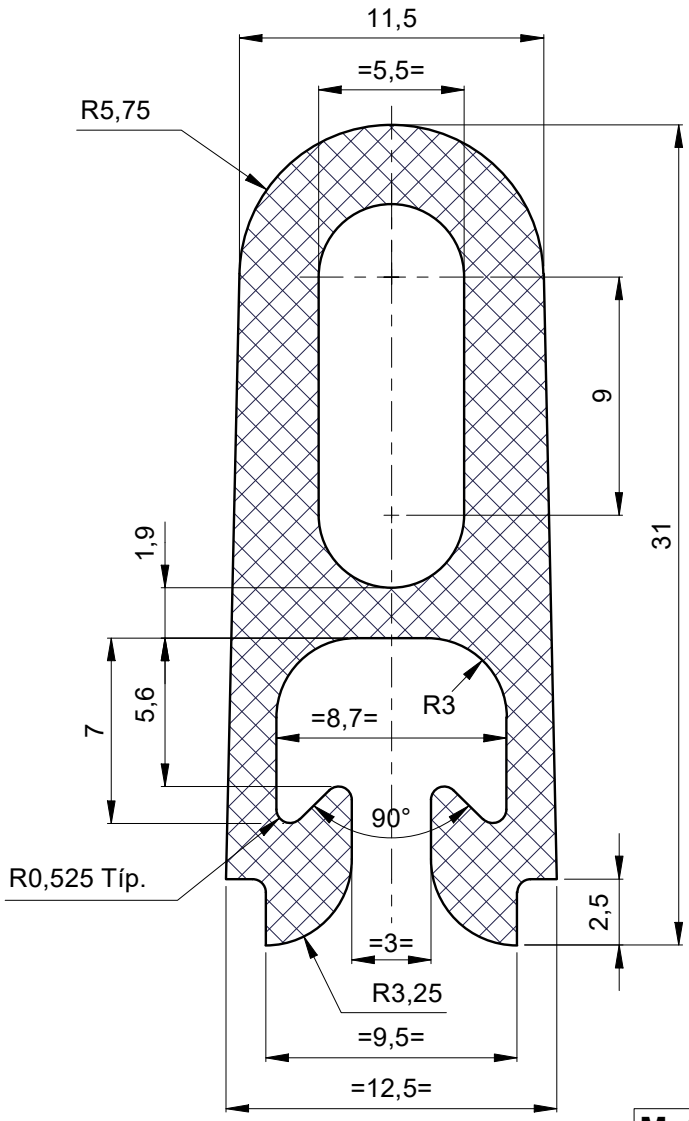


Sección
Esc.: (3.5 : 1)

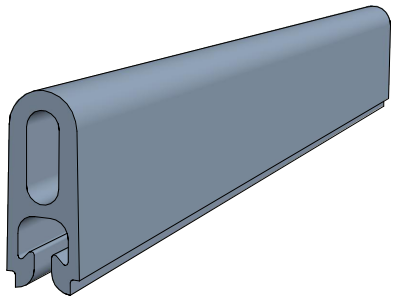

Isométrico

NOTA:

- Color: Gris claro
- Longitud: 1060 mm
- Material:
  Caucho EPDM (Etileno-Propileno-Dieno) + UV
  3% negro de humo y 20% cargas silíceas
- Módulo elástico en compresión de 3.8 MPa.
- Densidad: 1.126 ± 0.006 g/cm³

Metro de Medellín
AS BUILT
COMO CONSTRUIDO
ESTE DOCUMENTO FUE ENVIADO POR CORREO VERIFICADO
2023-06-29

Asmecon s.a.s. Aseguramiento Metrológico y Control

EQUIVALENCIAS DE MAQUINADOS

ANSI	DIN - ISO 1302
4	0,1
8 / 16	0,2 / 0,4
32 / 63 / 125	0,8 / 1,6 / 3,2
250 / 500	6,3 / 12,5

DIN - ISO 1302 EN MICROMETROS
ANSI EN MICROPULGADAS

VARIACIONES MÁXIMAS PERMISIBLES DIMENSIONES EN mm ISO 2768 - m

De / Hasta	0,5 a 6	6 a 30	30 a 120	120 a 400	400/1000	1000/2000	2000/4000	+ 4000
Maquinado	±0,1	±0,2	±0,3	±0,5	±0,8	±1,2	±2,0	±3,0
Elastómero	±0,2	±0,5	±0,8	±1,2	±2,0	±3,0	±4,0	±6,0

Material:	Caucho EPDM - Ver nota
Tratamiento:	
Dureza:	62 Shore A
Certificados:	Metrología (100% Suministro), Material, Dureza

Rev.	Coord.	Modificaciones	Vo.Bo.	Fecha

Elaboró	Jimmy A. Vega 2021-08-24	Dimensiones en: Milímetros (mm)	
Revisó	Marlon Vega 2021-08-28	Escala	Proyección
Aprobó	Metro de Medellín 2023-06-29	3,5:1	
Instalación:	TRANVÍA		
Sistema:	INFRAESTRUCTURA		
Subsistema:	ESTACIONES		
Equipo:	PASILLOS DE PUERTAS RETRÁCTILES THG800-810		
Descripción:	GOMA DE SEGURIDAD BATIENTES PASILLO AS		
Rev. A4	002768	Cod.	
2015793	50000202		1 / 1
Código SAP	Requerimiento No.	Reemplaza a:	Hoja: / De:

ÁREA DE I+D+i

METRO DE MEDELLIN
CALIDAD DE VIDA

ESTE PLANO Y TODA LA INFORMACIÓN EN ÉL CONTENIDA SON PROPIEDAD DEL METRO DE MEDELLÍN, EL USO INDEBIDO O LA REPRODUCCIÓN TOTAL O PARCIAL DE ESTE SIN LA PREVIA AUTORIZACIÓN DEL METRO DE MEDELLÍN PODRÁ SER DEMANDADO POR LA VIOLACIÓN A LOS DERECHOS DE AUTOR.

Formato A4 (210x297) según DIN (476 / 823) ISO 5457