



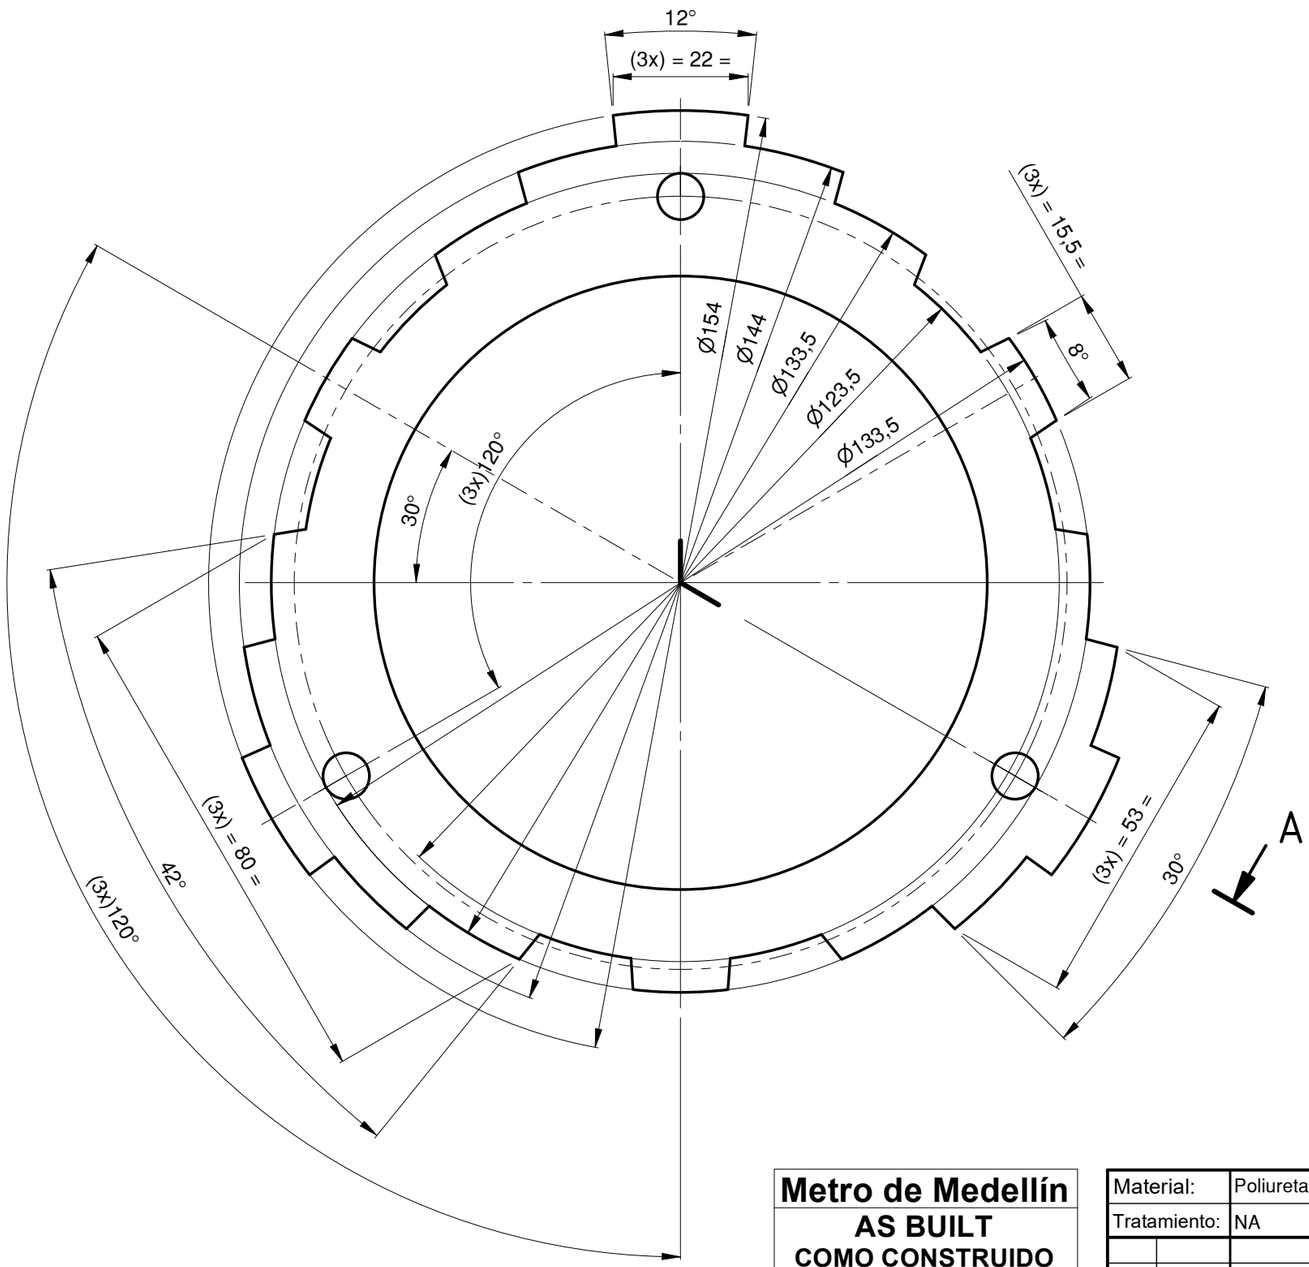

SECCIÓN A-A
Esc.: (1 : 1)

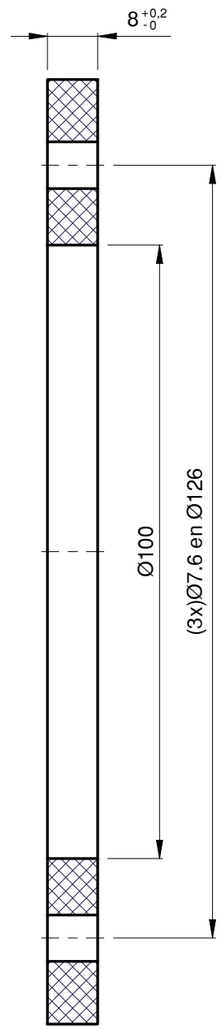

ISOMÉTRICO

Metro de Medellín
AS BUILT
COMO CONSTRUIDO
ESTE DOCUMENTO FUE ENVIADO POR CORREO VERIFICADO
2025-05-12

Material:	Poliuretano - Color: Negro			Dureza:	49 Shore D	Masa: 0,002 kg
Tratamiento:	NA			Certificados:	Metrología (100% Suministro), Material, Dureza)	
				Reemplaza a:	Elaboró: Jimmy A. Vega	2023-10-25
				Ficha Técnica No.:	Revisó: Marlon Vega	2023-10-27
				Requerimiento: 50000600	Aprobó: Metro de Medellín	2025-05-12
				Instalación:	INFRAESTRUCTURA	
				Sistema:	PEAJES	
Rev.	Coord.	Modificaciones	Vo.Bo. Fecha	Subsistema:	TORNIQUETES DE ENTRADA GUNNEBO	
				Equipo:	BRAZO TRÍPODE DE TRONIQUETES	
				Descripción:	LEVA DENTADA	

ÁREA DE I+D+i

Rev.

Dimensiones en: Milímetros (mm) | **SAP: 2040010** | FTO.: A3 - DIN (476/823) ISO 5457

Escala 1 : 1 | Proyección Am | IDW. no. A3-003033-1 | Hoja: 1 De: 1

Este plano y toda la información en él contenida, son propiedad del **METRO DE MEDELLÍN LTDA**, El uso indebido o la reproducción total o parcial de este sin la previa autorización del **METRO DE MEDELLÍN**, podrá ser demandado por la violación a los derechos de autor.

METRO DE MEDELLIN CALIDAD DE VIDA

Asmecon® s.a.s. Aseguramiento Metrológico y Control

EQUIVALENCIA DE MAQUINADOS - DIN - ISO 1302 Ra

Ra DIN - ISO 1302 - µm	0,1	0,2	0,4	0,8	1,6	3,2	6,3	12,5
ANSI - µin	4	8	16	32	63	125	250	500

VARIACIONES MÁXIMAS PERMISIBLES DIMENSIONES EN mm ISO 2768 - m

De / Hasta	0,5 6	>6 30	>30 120	>120 400	>400 1000	>1000 2000	>2000 4000	> 4000
Maquinado	±0,1	±0,2	±0,3	±0,5	±0,8	±1,2	±2,0	±3,0
Elastómero	±0,2	±0,5	±0,8	±1,2	±2,0	±3,0	±4,0	±6,0