
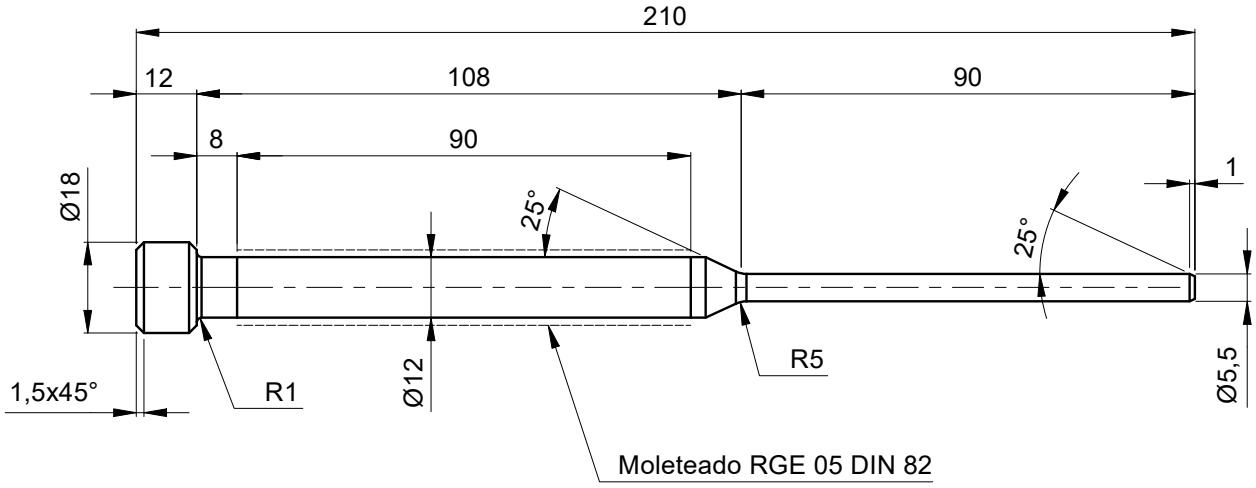


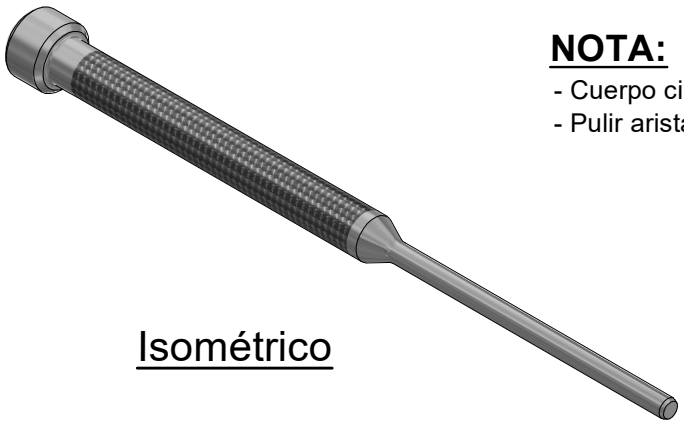

Isométrico

Tropicalizado
1,6

NOTA:
- Cuerpo cilíndrico y moleteado
- Pulir aristas vivas

Metro de Medellín
AS BUILT
COMO CONSTRUIDO
ESTE DOCUMENTO FUE ENVIADO POR CORREO VERIFICADO
2022-09-08

smecon s.a.s.
Aseguramiento Metrologico Y Control

EQUIVALENCIAS DE MAQUINADOS		
ANSI	DIN - ISO 1302	
4		0,1
8 / 16		0,2 / 0,4
32 / 63 / 125		0,8 / 1,6 / 3,2
250 / 500		6,3 / 12,5

DIN - ISO 1302 EN MICROMETROS
ANSI EN MICROPULGADAS

VARIACIONES MÁXIMAS PERMISIBLES DIMENSIONES EN mm ISO 2768 - m

De / Hasta	0 a 6	6 a 30	30 a 120	120 a 400	400/1000	1000/2000	2000/4000	+ 4000
Maquinado	±0,1	±0,2	±0,3	±0,5	±0,8	±1,2	±2,0	±3,0
Elastómero	±0,2	±0,5	±0,8	±1,2	±2,0	±3,0	±4,0	±6,0

Material:	AISI 4140
Tratamiento:	Bonificado
Dureza:	(28-32) HRC
Certificados:	Metrología (100% suministro), Material

Rev.	Coord.	Modificaciones	Vo.Bo.	Fecha

Elaboró	Jimmy A. Vega 2021-04-07	Dimensiones en: Milímetros (mm)
Revisó	Marlon Vega 2021-04-07	Escala: 1:1,5 / Proyección
Aprobó	Metro de Medellín 2022-09-08	

Instalación:	CABLES
Sistema:	LÍNEA K
Subsistema:	HERRAMIENTA MANUAL
Equipo:	FRENO MOTOR PRINCIPAL
Descripción:	BOTADOR LEVA FRENO SERV SB Mc.

ÁREA DE I+D+i

Rev.	Cod.
A4	002720

METRO DE MEDELLIN
CALIDAD DE VIDA

ESTE PLANO Y TODA LA INFORMACIÓN EN ÉL CONTENIDA SON PROPIEDAD DEL METRO DE MEDELLÍN, EL USO INDEBIDO O LA REPRODUCCIÓN TOTAL O PARCIAL DE ESTE SIN LA PREVIA AUTORIZACIÓN DEL METRO DE MEDELLÍN PODRÁ SER DEMANDADO POR LA VIOLACIÓN A LOS DERECHOS DE AUTOR.

Código SAP	Requerimiento No.	Reemplaza a:	Hoja:	De:
4008124	50000083		1	1

Formato A4 (210x297) según DIN (476 / 823) ISO 5457