





Sección C-C
Esc.: (1 : 1)

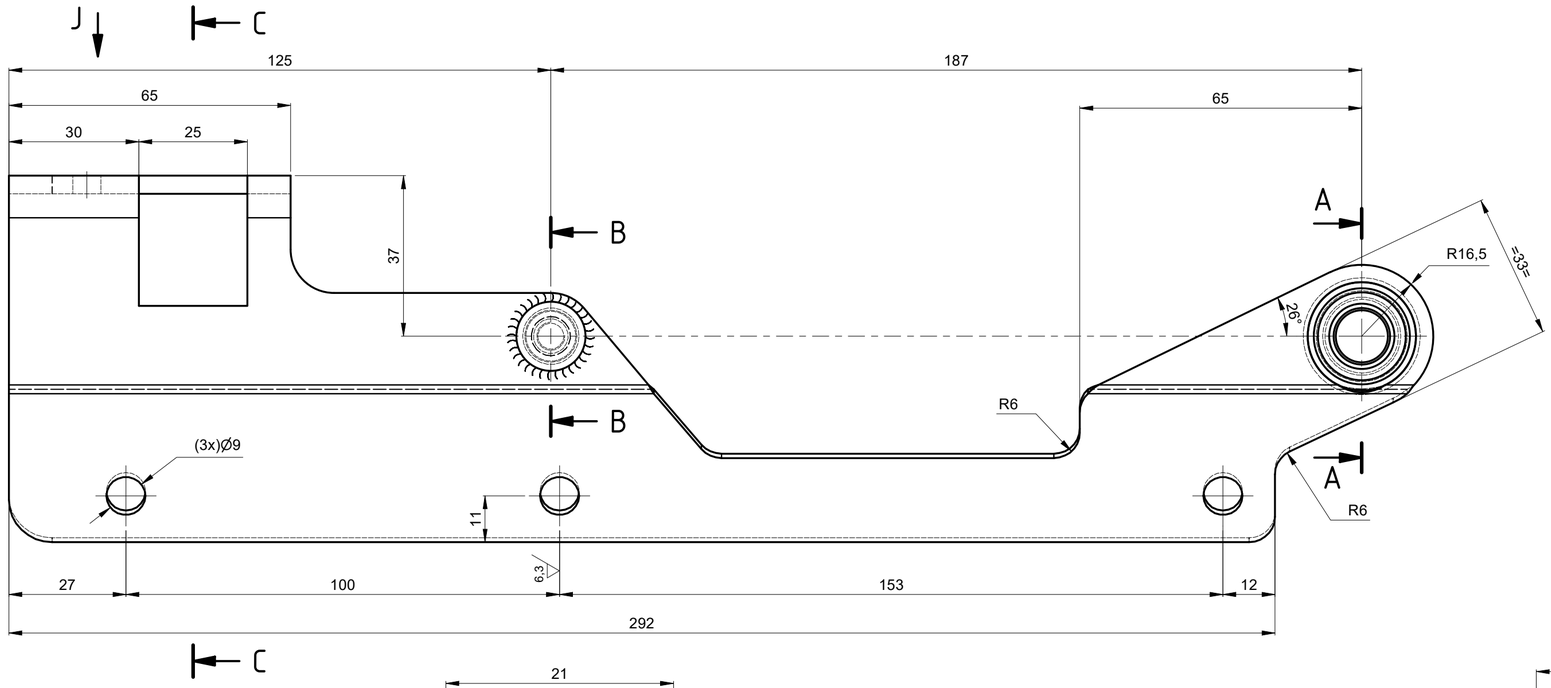

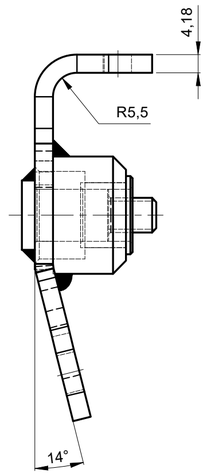

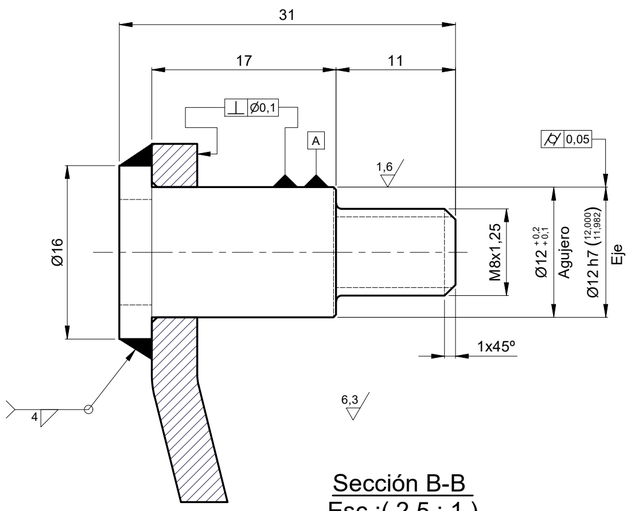


Sección B-B
Esc.:(2.5 : 1)

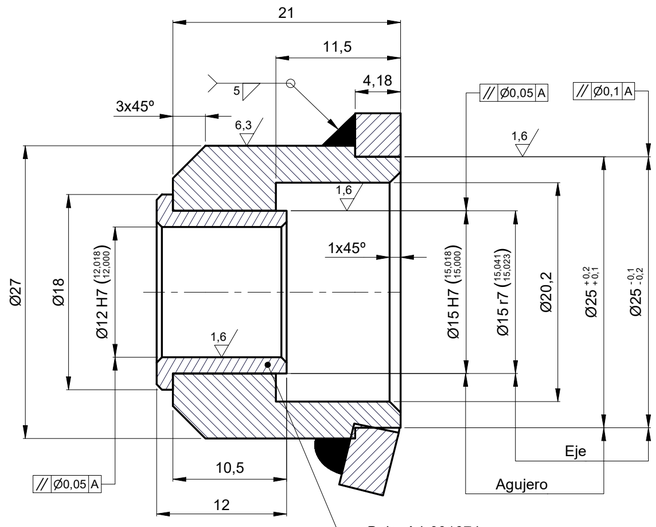


Buje: A4-001674
A4-001773
A4-001365

Sección A-A
Esc.: (2.5 : 1)

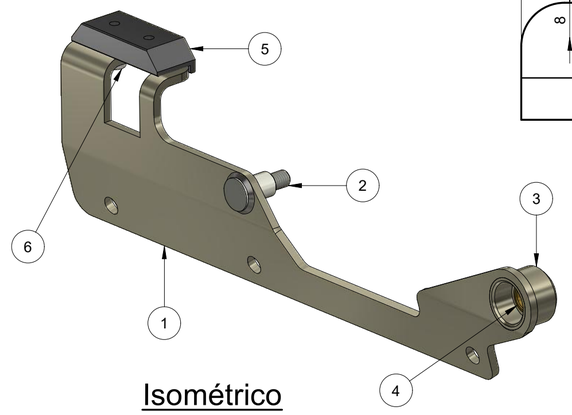


Isométrico

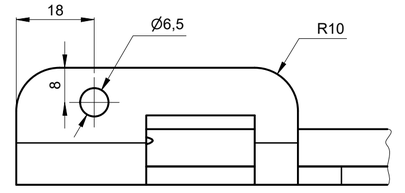

Vista por J
Esc.: (1 : 1)


Tropicalizado

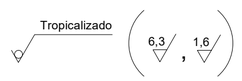

Parte	Cant	Descripcion	Material	Dureza
6	1	Tornillo Allen M6 x 10 - DIN 912	Inoxidable - A2	
5	1	Cerradura - A4-001430-22	Nylon 6	(70-75) Shore D
4	1	Buje Ø12xØ15xØ18x12 mm	A4-001674 / 1773 / 1365	
3	1	Buje	AISI 1045	(14-16) HRC
2	1	Eje roscado	AISI 1045	(14-16) HRC
1	1	Soporte	Lámina ASTM A-36 - C. 8	(116-126) HBN

LISTA DE PARTES

Desarrollo Lámina
No válido para corte
Esc.: (1 : 2)

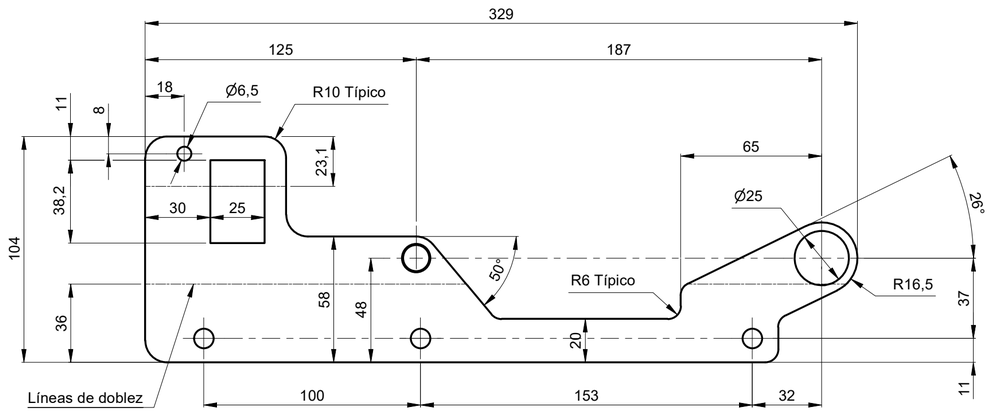

EQUIVALENCIA DE MAQUINADOS	Material:	Ver lista de partes	VARIACIONES MÁXIMAS PERMISIBLES DIMENSIONES EN mm ISO 2768 - m	
ANSI / DIN - ISO 1302	Tratamiento:	Recocer soldaduras	De / Hasta: 0,5 a 6 | 6 a 30 | 30/120 | 120/400 | 400/1000 | 1000/2000 | 2000/4000 | + 4000	
	Dureza:	Ver lista de partes	Maquinado: ±0,1 | ±0,2 | ±0,3 | ±0,5 | ±0,8 | ±1,2 | ±2,0 | ±3,0	
	Certificados:	Metrología (100% Suministro), Material	Elastómero: ±0,2 | ±0,5 | ±0,8 | ±1,2 | ±2,0 | ±3,0 | ±4,0 | ±6,0	
			Elaboró: Jimmy A. Vega 2015-06-02	Dimensiones en: Milímetros (mm)
			Revisó: Marlon Vega 2015-06-15	Escala: 1:1/1:2 — Proyección
			Aprobó: Metro de Medellín 2020-06-10	
			Instalación: CABLES	
			Sistema: LÍNEA J - K	
Rev. | Coord. | Modificaciones | Vo.Bo. | Fecha			Subsistema: CABINA	
			Equipo: CAJÓN	
DIN - ISO 1302 EN MICROMETROS ANSI EN MICROPULGADAS		ÁREA DE I+D+i	Descripción: SOPORTE SUPERIOR DE PUERTA IZQUIERDO	
			Rev. A2	001430 — Cod. 2.2.1.1
			2016729 (Código SAP) | 2015-080 (Requerimiento No.) | Reemplaza a. | Hoja: 16 | De: 22	

METRO DE MEDELLÍN — CALIDAD DE VIDA

ESTE PLANO Y TODA LA INFORMACIÓN EN ÉL CONTENIDA SON PROPIEDAD DEL METRO DE MEDELLÍN, EL USO INDEBIDO O LA REPRODUCCIÓN TOTAL O PARCIAL DE ESTE SIN LA PREVIA AUTORIZACIÓN DEL METRO DE MEDELLÍN PODRÁ SER DEMANDADO POR LA VIOLACIÓN A LOS DERECHOS DE AUTOR.

Metro de Medellín
AS BUILT
COMO CONSTRUIDO
ESTE DOCUMENTO FUE ENVIADO POR CORREO VERIFICADO
2020-05-15

smecon® s.a.s. Aseguramiento Metrológico y Control

Formato A2 (594x420) según DIN (476 / 823) ISO 5457