
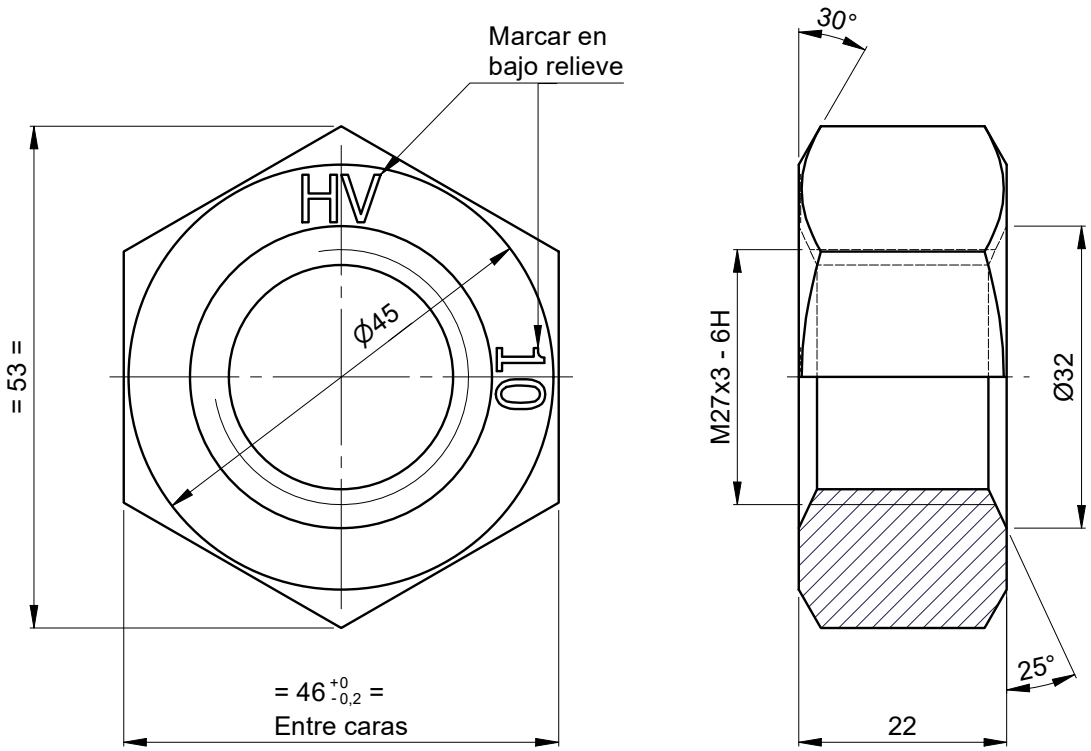


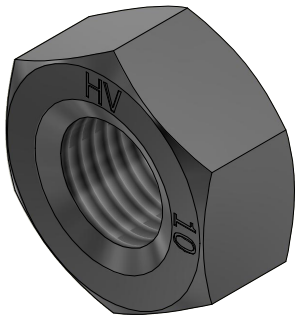

Isométrico

NOTA:

- Norma DIN 6915
- Norma Rosca DIN 13
- Tuerca Forjada

Empaque individual en Malla tubular extruida (comercial)

Pavonado Químico

Metro de Medellín
AS BUILT
COMO CONSTRUIDO
ESTE DOCUMENTO FUE ENVIADO POR CORREO VERIFICADO
2021-07-08

Asmecon s.a.s. Aseguramiento Metrológico y Control

EQUIVALENCIAS DE MAQUINADOS

ANSI	DIN - ISO 1302
4	0,1
8 / 16	0,2 / 0,4
32 / 63 / 125	0,8 / 1,6 / 3,2
250 / 500	6,3 / 12,5

DIN - ISO 1302 EN MICROMETROS
ANSI EN MICROPULGADAS

VARIACIONES MÁXIMAS PERMISIBLES DIMENSIONES EN mm ISO 2768 - m

De / Hasta	0 a 6	6 a 30	30 a 120	120 a 400	400/1000	1000/2000	2000/4000	+ 4000
Maquinado	±0,1	±0,2	±0,3	±0,5	±0,8	±1,2	±2,0	±3,0
Elastómero	±0,2	±0,5	±0,8	±1,2	±2,0	±3,0	±4,0	±6,0

Material:	Acero alto carbono
Tratamiento:	Temple y Revenido
Dureza:	36 HRC
Certificados:	Metrología (100% Suministro), Material

Rev.	Coord.	Modificaciones	Vo.Bo.	Fecha

Elaboró	Jimmy A. Vega 2020-11-10	Dimensiones en: Milímetros (mm)	
Revisó	Marlon Vega 2020-11-28	Escala	Proyección
Aprobó	Metro de Medellín 2021-07-08	1,25:1	

Instalación:	INFRAESTRUCTURA
Sistema:	VÍA PERMANENTE
Subsistema:	LÍNEA A Y B FÉRREA Y CAMBIAVÍAS
Equipo:	CAMBIAVÍAS
Descripción:	TUERCA HEXAGONAL M27x3 P/JUNTA EMBRIDADA

ÁREA DE I+D+i

Rev.	Cod.
A4	002649

Código SAP	Requerimiento No.	Reemplaza a:	Hoja:	De:
2017086	50000029		2	3

METRO DE MEDELLIN CALIDAD DE VIDA

ESTE PLANO Y TODA LA INFORMACIÓN EN ÉL CONTENIDA SON PROPIEDAD DEL METRO DE MEDELLÍN, EL USO INDEBIDO O LA REPRODUCCIÓN TOTAL O PARCIAL DE ESTE SIN LA PREVIA AUTORIZACIÓN DEL METRO DE MEDELLÍN PODRÁ SER DEMANDADO POR LA VIOLACIÓN A LOS DERECHOS DE AUTOR.

Formato A4 (210x297) según DIN (476 / 823) ISO 5457