
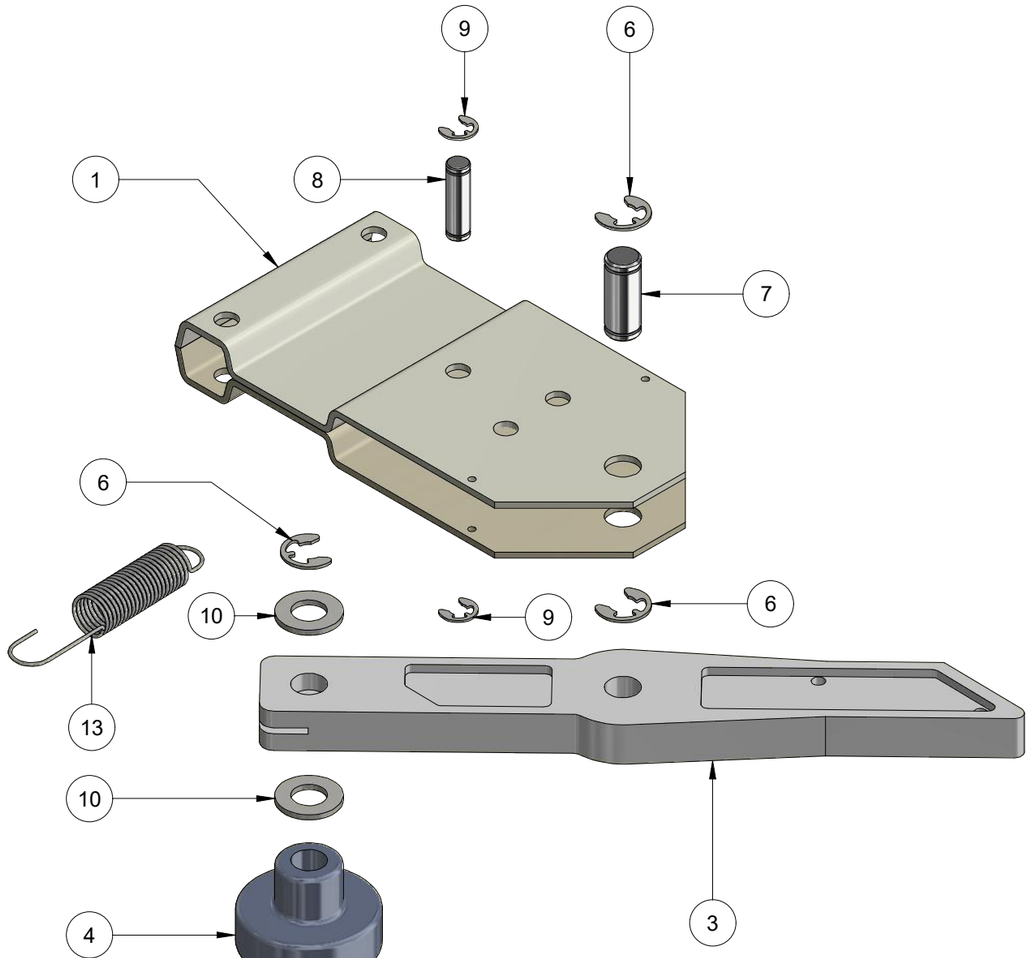


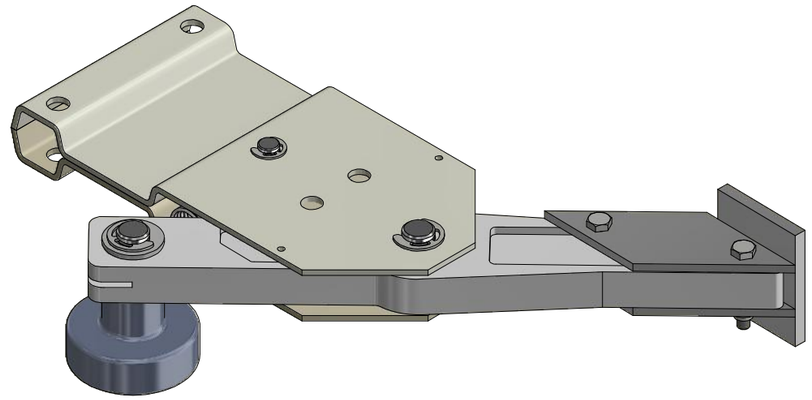

Isométrico

13	1	Resorte de dedo plástico	A4-000863 H8	Ver nota en plano
12	2	Tuerca de seguridad	DIN 985 - M6	
11	2	Tornillo hexagonal	DIN 933 - M6 X 40	
10	3	Arandela plana	DIN 125 - A15	
9	2	Anillo de seguridad	DIN 6799 - 8	
8	1	Pasador 36,2L	A4-000863 H9	AISI 12L14
7	1	Pasador 38L	A4-000863 H7	AISI 12L14
6	4	Anillo de seguridad	DIN 6799 - 12	
5	1	Pasador 78,5L soporte rueda dedo	A4-000863 H6	AISI 12L14
4	1	Rueda plástica dedo empujador	A4-000863 H5	Poliamida 66
3	1	Dedo plástico empujador - Ver nota	A3-000863 H4	Poliamida 66
2	1	Pata plástica refuerzo brazo dedo	A4-000863 H3	Poliamida 66
1	1	Soporte principal	A3-000863 H2	Acero ASTM A36
Parte	Cant	Descripción	Norma o Plano	Material

LISTA DE PARTES

NOTA:
- Parte 2: Ver plano A4-001742-2 en Nylon 66
- Parte 3: Ver plano A3-001438 en Nylon 66

Metro de Medellín
AS BUILT
COMO CONSTRUIDO
ESTE DOCUMENTO FUE ENVIADO POR CORREO VERIFICADO
2019-02-20

EQUIVALENCIA DE MAQUINADOS		Material:	Ver lista de partes
ANSI	DIN - ISO 1302	Tratamiento:	
		Dureza:	Ver lista de partes
		Certificados:	Metrología (100% Suministro), Material

Rev.	Coord.	Modificaciones	Vo.Bo.	Fecha

DIN - ISO 1302 EN MICROMETROS
ANSI EN MICROPULGADAS

ÁREA DE I+D+i

METRO DE MEDELLIN
CALIDAD DE VIDA

ESTE PLANO Y TODA LA INFORMACIÓN EN ÉL CONTENIDA SON PROPIEDAD DEL METRO DE MEDELLÍN, EL USO INDEBIDO O LA REPRODUCCIÓN TOTAL O PARCIAL DE ESTE SIN LA PREVIA AUTORIZACIÓN DEL METRO DE MEDELLÍN PODRÁ SER DEMANDADO POR LA VIOLACIÓN A LOS DERECHOS DE AUTOR.

VARIACIONES MÁXIMAS PERMISIBLES DIMENSIONES EN mm ISO 2768 - m

De / Hasta	0,5 a 6	6 a 30	30/120	120/400	400/1000	1000/2000	2000/4000	+ 4000
Maquinado	±0,1	±0,2	±0,3	±0,5	±0,8	±1,2	±2,0	±3,0
Elastómero	±0,2	±0,5	±0,8	±1,2	±2,0	±3,0	±4,0	±6,0

Elaboró:	Jimmy A. Vega 2006-05-03	Dimensiones en:	Milímetros (mm)
Revisó:	Marlon Vega 2013-09-13	Escala	Proyección
Aprobó:	Metro de Medellín 2019-02-20	S/E	
Instalación:	CABLES		
Sistema:	GARAJE METRO CABLE		
Subsistema:	CADENA ARRASTRE CABINAS		
Equipo:	CADENA PRINCIPAL O TRANSFERENCIA		
Descripción:	CONJUNTO DEDO TRANSPORTE CM45		

Rev.	A3	000863	Cod.	
2017275			1	9
Código SAP	Requerimiento No.	Reemplaza a.	Hoja:	De:

Formato A3 (420x297) según DIN (476 / 823) ISO 5457