

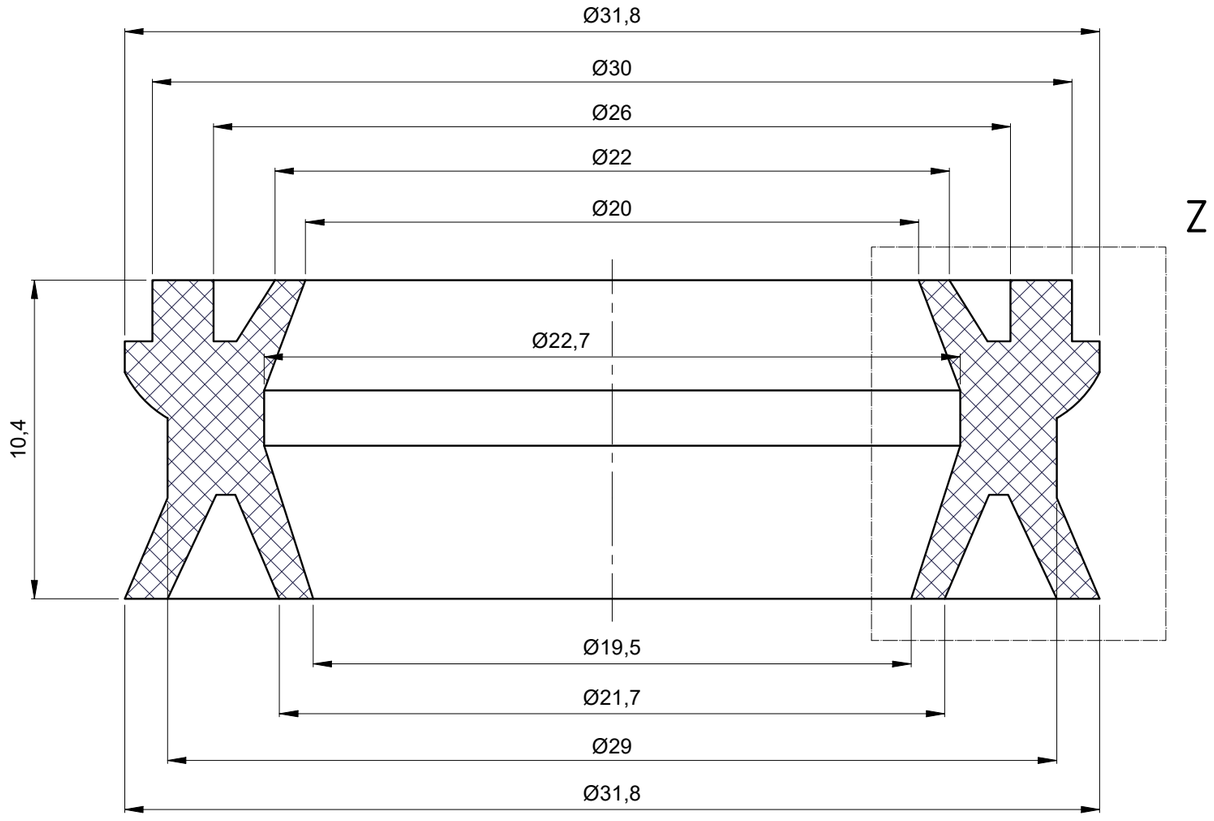


SECCIÓN
Esc.: (5 : 1)

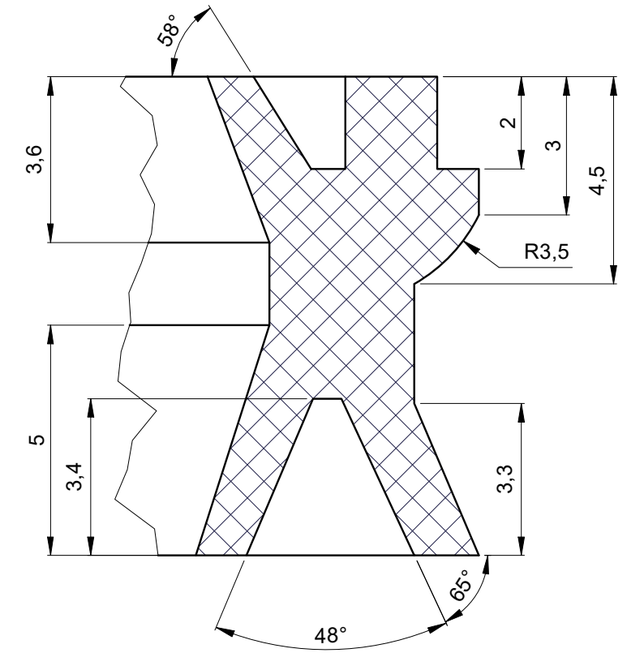

DETALLE Z
Esc.: (7.5 : 1)

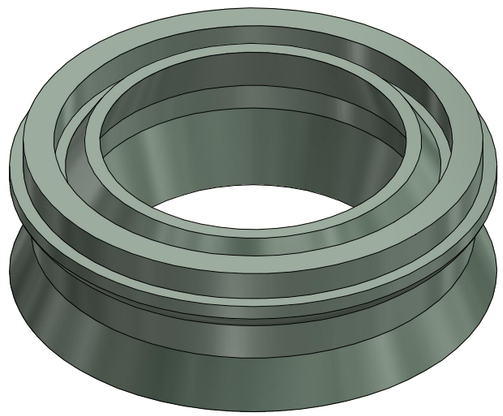

ISOMÉTRICO

Metro de Medellín
AS BUILT
COMO CONSTRUIDO
ESTE DOCUMENTO FUE ENVIADO POR CORREO VERIFICADO
2024-04-03

EQUIVALENCIA DE MAQUINADOS		Material:	Poliuretano		
ANSI	DIN - ISO 1302	Tratamiento:	NA		
4 / 0,1		Dureza:	(90-92) Shore A		
8 / 16 / 32 / 0,2 / 0,4 / 0,8		Certificados:	Metrología (100% Suministro), Dureza, Material		
63 / 125 / 1,6 / 3,2		A	General	Cambio de material, era Nitrilo	Metro / 2024-04-01
250 / 500 / 6,3 / 12,5		Rev.	Coord.	Modificaciones	Vo.Bo. / Fecha
DIN - ISO 1302 EN MICROMETROS ANSI EN MICROPULGADAS		METRO DE MEDELLIN CALIDAD DE VIDA	ÁREA DE I+D+i		Rev.

ESTE PLANO Y TODA LA INFORMACIÓN EN ÉL CONTENIDA SON PROPIEDAD DEL METRO DE MEDELLÍN, EL USO INDEBIDO O LA REPRODUCCIÓN TOTAL O PARCIAL DE ESTE SIN LA PREVIA AUTORIZACIÓN DEL METRO DE MEDELLÍN PODRÁ SER DEMANDADO POR LA VIOLACIÓN A LOS DERECHOS DE AUTOR.

VARIACIONES MÁXIMAS PERMISIBLES DIMENSIONES EN mm ISO 2768 - m

De / Hasta	0 a 6	6 a 30	30/120	120/400	400/1000	1000/2000	2000/4000	+ 4000
Maquinado	±0,1	±0,2	±0,3	±0,5	±0,8	±1,2	±2,0	±3,0
Elastómero	±0,2	±0,5	±0,8	±1,2	±2,0	±3,0	±4,0	±6,0

Elaboró:	Jimmy A. Vega 2015-12-03	Dimensiones en:	Milímetros (mm)
Revisó:	Marlon Vega 2016-01-18	Escala	Proyección
Aprobó:	Metro de Medellín 2024-04-03	5:1	
Instalación:	TRENES		
Sistema:	TREN MAN		
Subsistema:	PUERTAS		
Equipo:	ACCIONAMIENTO PUERTAS		
Descripción:	RETENEDOR RASCADOR/PRENSA-ESTOPA SBP		

A3	002230	Cod.	1.1.5.1	
2037340	2016-006	ESQ1-002 (TCO)	1	1
Código SAP	Requerimiento No.	Reemplaza a.	Hoja:	De:

Formato A3 (420x297) según DIN (476 / 823) ISO 5457