

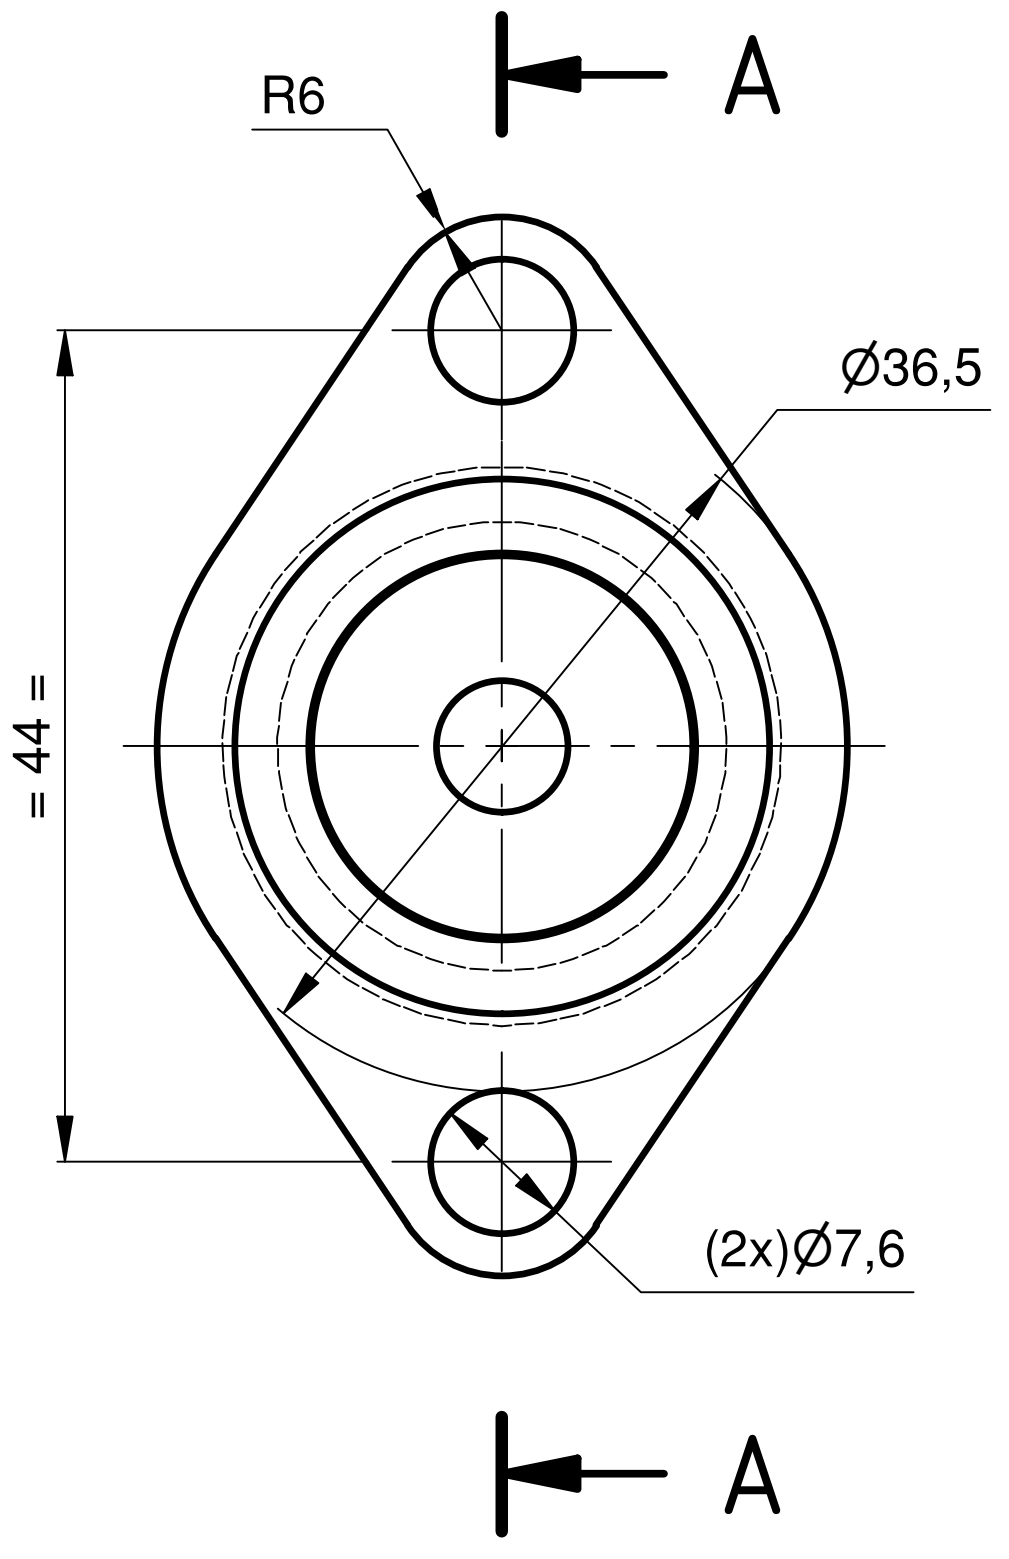


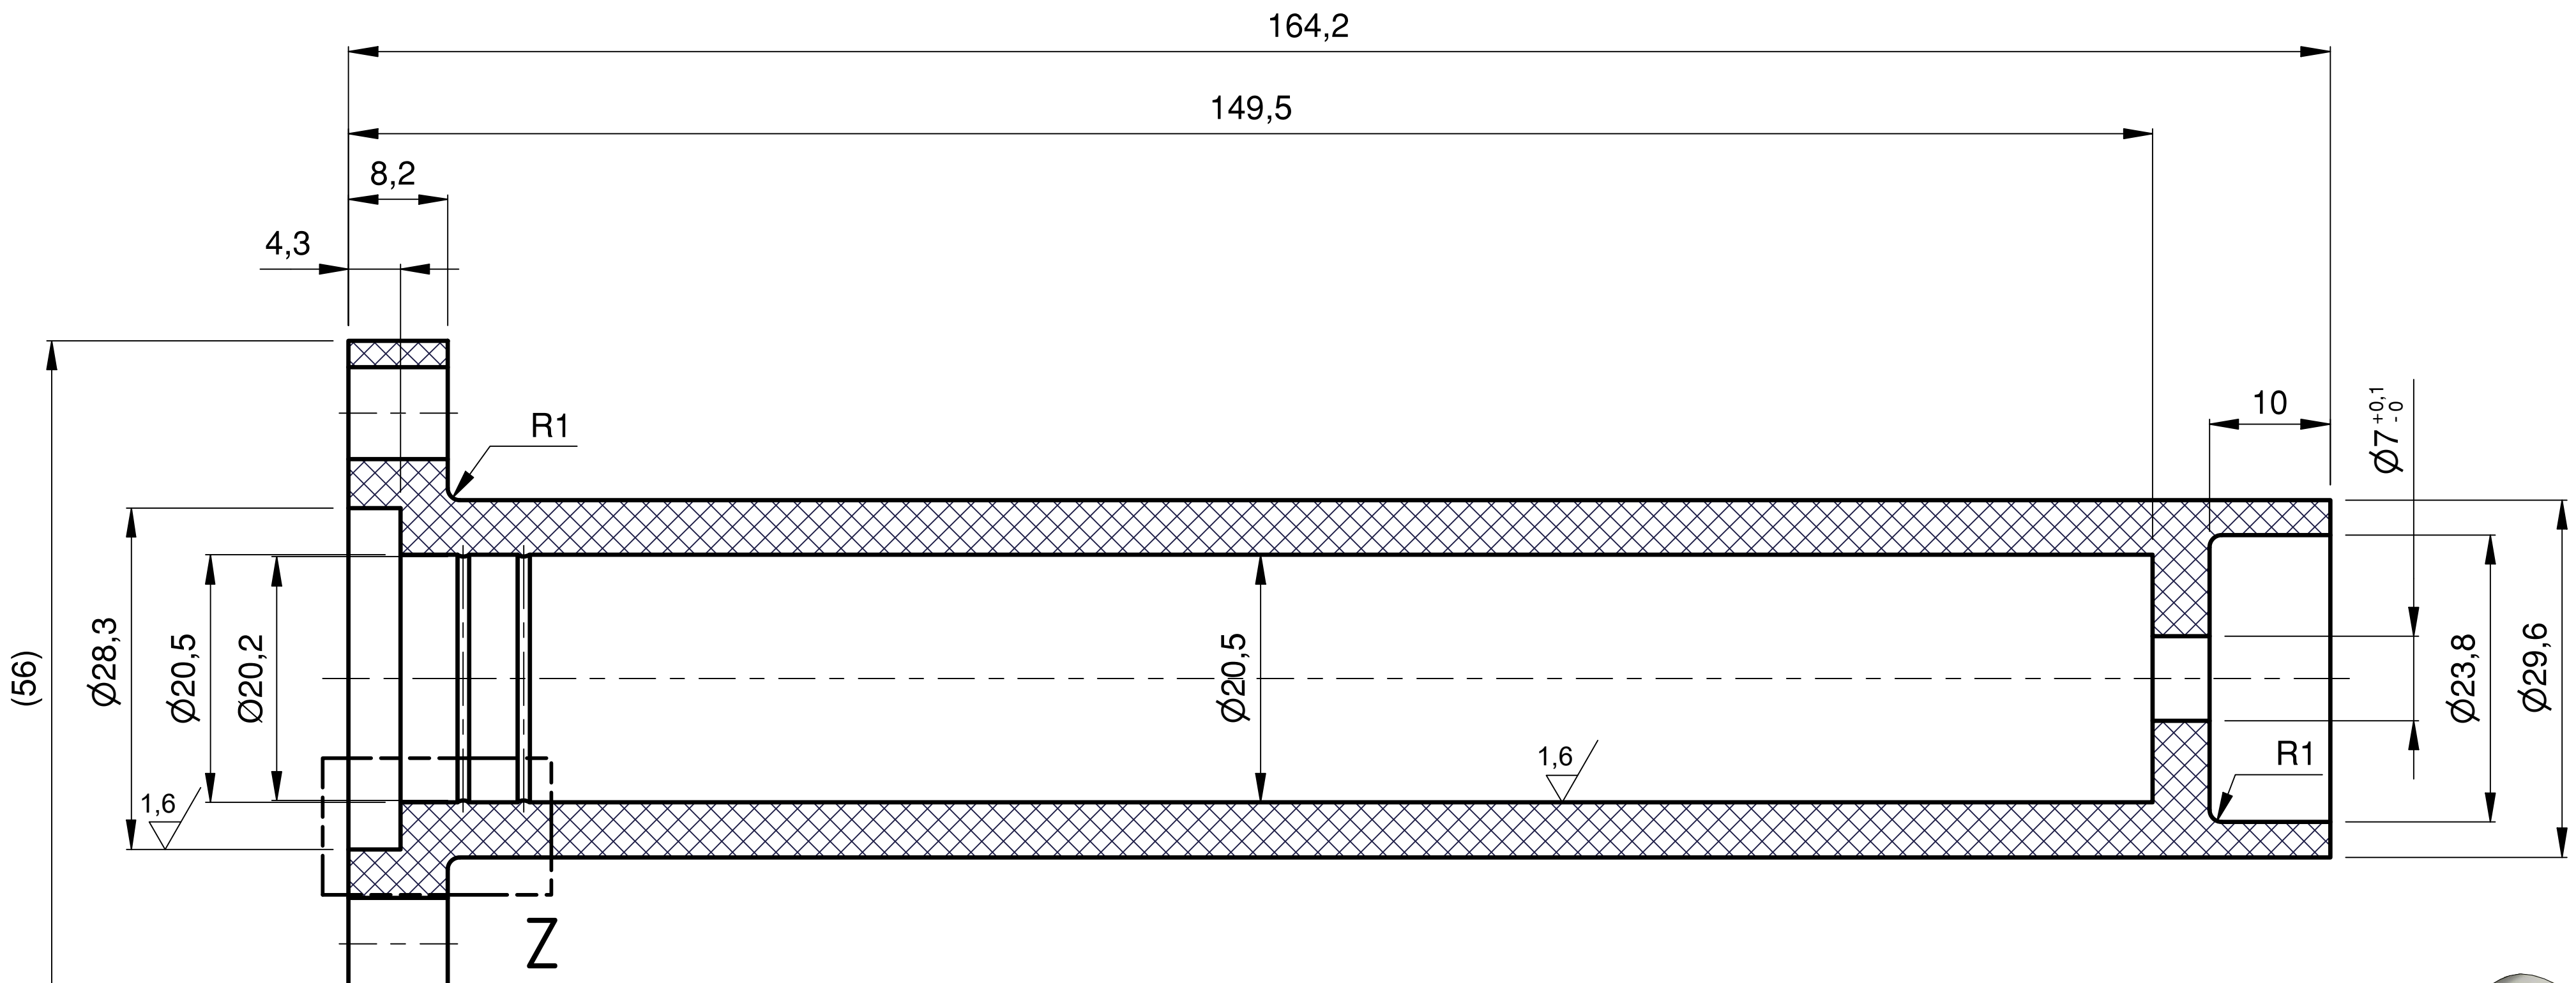


SECCIÓN A-A
Esc.: (1.25 : 1)

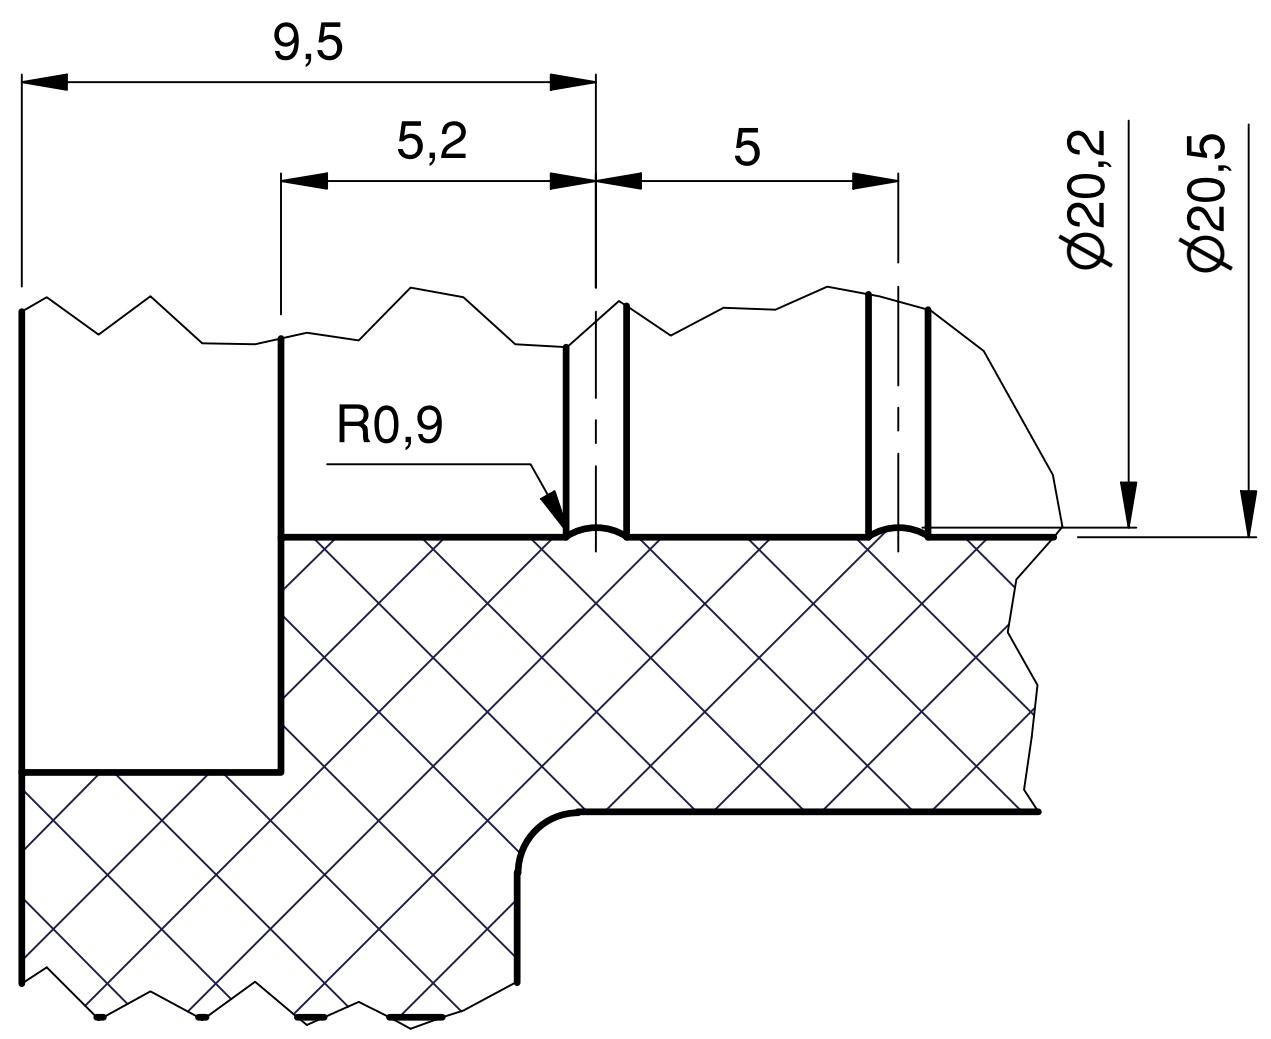

DETALLE Z
Esc.: (4 : 1)

Metro de Medellín
AS BUILT
COMO CONSTRUIDO
ESTE DOCUMENTO FUE ENVIADO POR CORREO VERIFICADO 2024-12-05

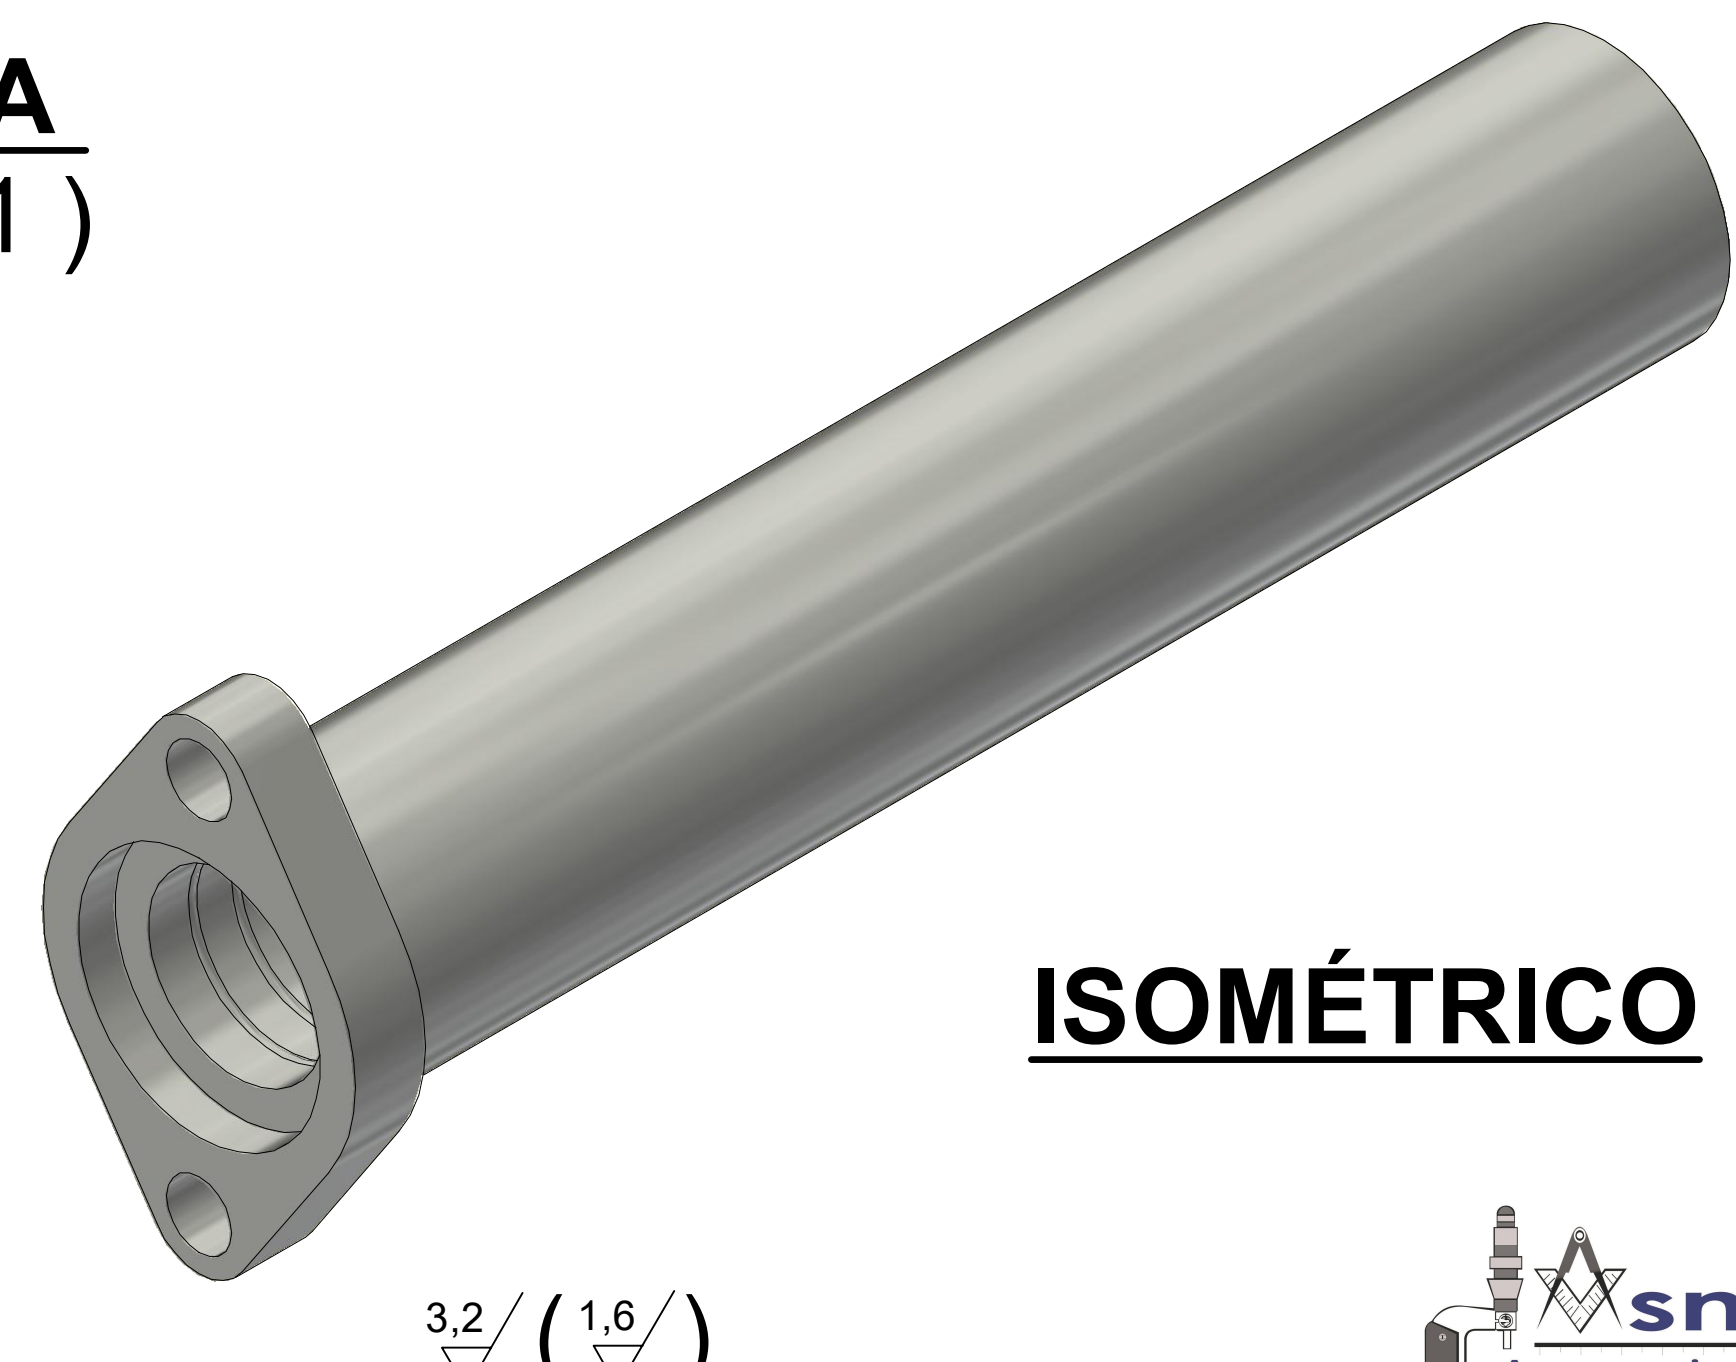

ISOMÉTRICO

3,2 (1,6)

smecon® s.a.s. Aseguramiento Metrológico y Control

Material:	POM (Acetal)	Dureza:	(88-92) Shore D
Tratamiento:		Certificados:	Metrología (100% Suministro), Material, Dureza

Rev.	Coord.	Modificaciones	Vo.Bo.	Fecha

Reemplaza a:		Elaboró:	Jimmy A. Vega	2023-02-06
Ficha Técnica No.:		Revisó:	Marlon Vega	2024-12-05
Requerimiento:	50000459	Aprobó:	Metro de Medellín	2024-12-05

Instalación:	INFRAESTRUCTURA
Sistema:	SUBESTACIONES DE ENERGÍA
Subsistema:	EXTINCIÓN DE ARCO
Equipo:	KB - 11
Descripción:	CARCAZA SUPERIOR VELA SECCIONADOR KB SUB

METRO DE MEDELLIN CALIDAD DE VIDA

ÁREA DE I+D+i

Rev.

Dimensiones en: Milímetros (mm) | SAP: 2039563 | FTO.: A3 - DIN (476/823) ISO 5457

Este plano y toda la información en él contenida, son propiedad del **METRO DE MEDELLÍN LTDA**, El uso indebido o la reproducción total o parcial de este sin la previa autorización del **METRO DE MEDELLÍN**, podrá ser demandado por la violación a los derechos de autor.

Escala	Proyección Am	IDW. no.	Hoja: 1
1.25:1		A3-000796-1	De: 1

EQUIVALENCIA DE MAQUINADOS - DIN - ISO 1302 Ra

Ra DIN - ISO 1302 - µm	0,1	0,2 0,4 0,8	1,6 3,2	6,3 12,5	
	▽▽▽▽	▽▽▽	▽▽	▽	∼
ANSI - µin	4	8 16 32	63 125	250 500	

VARIACIONES MÁXIMAS PERMISIBLES DIMENSIONES EN mm ISO 2768 - m

De / Hasta	0,5 6	>6 30	>30 120	>120 400	>400 1000	>1000 2000	>2000 4000	> 4000
Maquinado	±0,1	±0,2	±0,3	±0,5	±0,8	±1,2	±2,0	±3,0
Elastómero	±0,2	±0,5	±0,8	±1,2	±2,0	±3,0	±4,0	±6,0