

Metro de Medellín
AS BUILT
COMO CONSTRUIDO
ESTE DOCUMENTO FUE ENVIADO POR CORREO VERIFICADO
2019-04-22



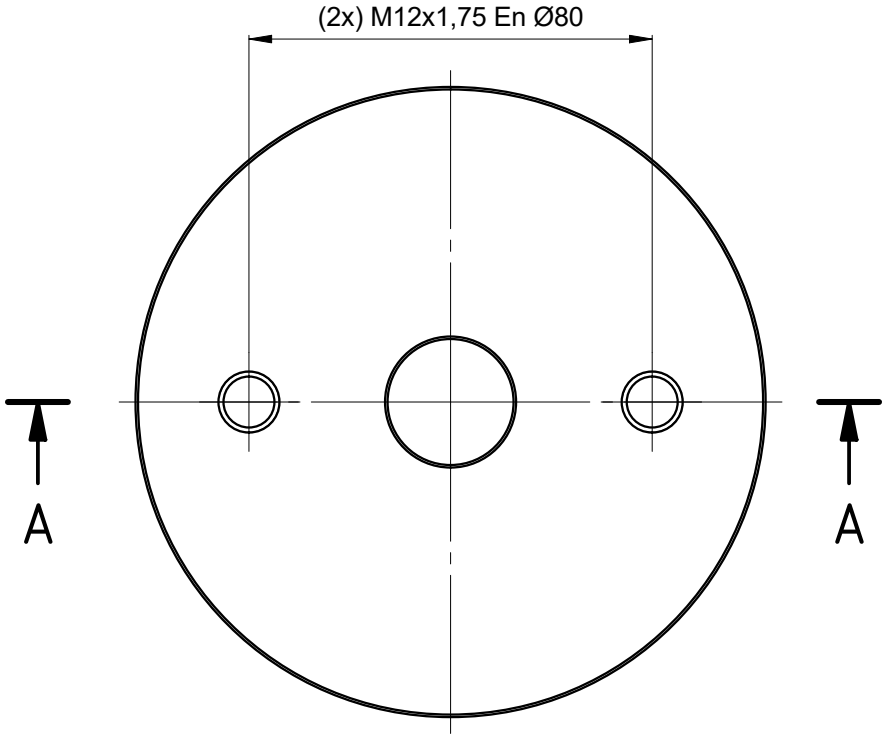

Isométrico

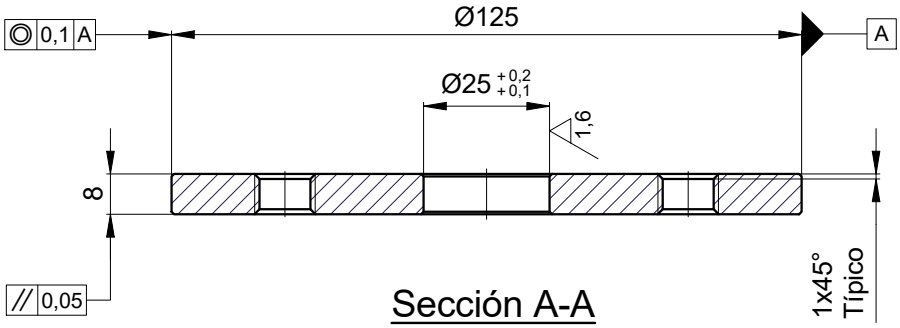

Sección A-A
Esc.: (1 : 1.5)

NOTA:
Pulir aristas vivas

Galvanizado en frío
3,2
1,6

EQUIVALENCIAS DE MAQUINADOS		
ANSI	DIN - ISO 1302	
4		0,1
8 / 16		0,2 / 0,4
32 / 63 / 125		0,8 / 1,6 / 3,2
250 / 500		6,3 / 12,5

DIN - ISO 1302 EN MICROMETROS
ANSI EN MICROPULGADAS

smecon s.a.s. Aseguramiento Metrológico y Control

VARIACIONES MÁXIMAS PERMISIBLES DIMENSIONES EN mm ISO 2768 - m								
De / Hasta	0,5 a 6	6 a 30	30 a 120	120 a 400	400/1000	1000/2000	2000/4000	+ 4000
Maquinado	±0,1	±0,2	±0,3	±0,5	±0,8	±1,2	±2,0	±3,0
Elastómero	±0,2	±0,5	±0,8	±1,2	±2,0	±3,0	±4,0	±6,0

Material:	AISI 1020 Calibrado
Tratamiento:	Ninguno
Dureza:	(76-77) HRB (Equivalente a 138 HV norma ASTM E140)
Certificados:	Metrología (100% Suministro), Material

Elaboró	Jimmy A. Vega	2011-07-28	Dimensiones en: Milímetros (mm)	
Revisó	Marlon Vega	2011-11-11	Escala	Proyección
Aprobó	Metro de Medellín	2019-04-22	1:1,5	

Rev.	Coord.	Modificaciones	Vo.Bo.	Fecha

Instalación:	CABLES
Sistema:	CABINAS METROCABLE
Subsistema:	SUSPENSIÓN TC8
Equipo:	CORRECTOR EQUILIBRIO
Descripción:	ARANDELA METÁLICA INFERIOR FIJACIÓN BLOQ.

ÁREA DE I+D+i

Rev.	A4	001692	Cod.	
1001522			1	1
Código SAP	Requerimiento No.	Reemplaza a:	Hoja:	De:

METRO DE MEDELLIN CALIDAD DE VIDA

ESTE PLANO Y TODA LA INFORMACIÓN EN ÉL CONTENIDA SON PROPIEDAD DEL METRO DE MEDELLÍN, EL USO INDEBIDO O LA REPRODUCCIÓN TOTAL O PARCIAL DE ESTE SIN LA PREVIA AUTORIZACIÓN DEL METRO DE MEDELLÍN PODRÁ SER DEMANDADO POR LA VIOLACIÓN A LOS DERECHOS DE AUTOR.

Formato A4 (210x297) según DIN (476 / 823) ISO 5457