

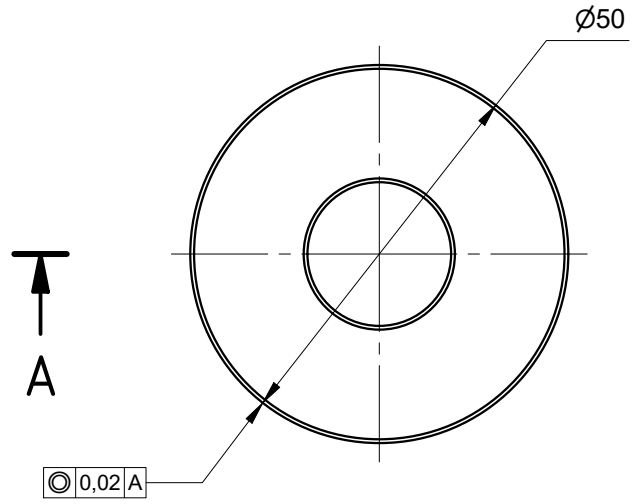


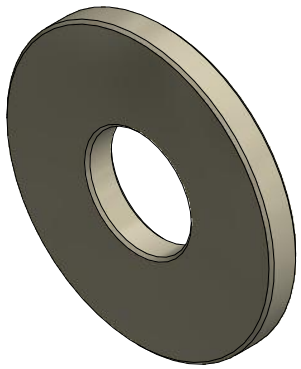

Isométrico

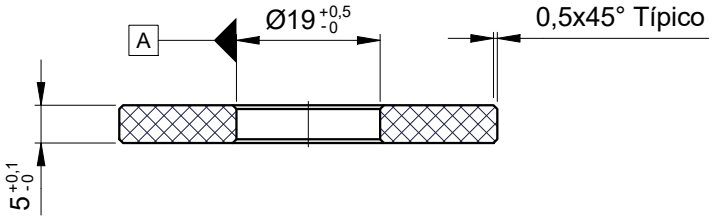

Sección A-A
Esc.: 1 : 1)

NOTA:

- Densidad: 1.2343 (g/cm³)
- Color: Beige - Rojo. No es determinante

Metro de Medellín
AS BUILT
COMO CONSTRUIDO
ESTE DOCUMENTO FUE ENVIADO POR CORREO VERIFICADO
2019-07-03

EQUIVALENCIAS DE MAQUINADOS		
ANSI	DIN - ISO 1302	
4		0,1
8 / 16		0,2 / 0,4
32 / 63 / 125		0,8 / 1,6 / 3,2
250 / 500		6,3 / 12,5

DIN - ISO 1302 EN MICROMETROS
ANSI EN MICROPULGADAS

smecon s.a.s. Aseguramiento Metrológico y Control

6,3

VARIACIONES MÁXIMAS PERMISIBLES DIMENSIONES EN mm ISO 2768 - m								
De / Hasta	0 a 6	6 a 30	30 a 120	120 a 400	400/1000	1000/2000	2000/4000	+ 4000
Maquinado	±0,1	±0,2	±0,3	±0,5	±0,8	±1,2	±2,0	±3,0
Elastómero	±0,2	±0,5	±0,8	±1,2	±2,0	±3,0	±4,0	±6,0

Material:	Poliuretano tipo poliéster 91.9% con poliol HDI.
Tratamiento:	
Dureza:	(90±2) Shore A
Certificados:	Metrología (100% Suministro), Material

Elaboró	Jimmy A. Vega 2017-02-10	Dimensiones en: Milímetros (mm)
Revisó	Marlon Vega 2017-02-10	Escala: 1:1 / Proyección
Aprobó	Metro de Medellín 2019-07-03	

Rev.	Coord.	Modificaciones	Vo.Bo.	Fecha

Instalación:	CABLES
Sistema:	CABINAS METRO CABLE
Subsistema:	SUSPENSIÓN TC8
Equipo:	CORRECTOR DE EQUILIBRIO
Descripción:	ARANDELA J - D19xD50 Esp: 5 AMORT. CORRECT. EQUIL.

ÁREA DE I+D+i

Rev.	A4	001901	Cod.	
2000411	2013-097		1	1
Código SAP	Requerimiento No.	Reemplaza a:	Hoja:	De:

METRO DE MEDELLIN CALIDAD DE VIDA

ESTE PLANO Y TODA LA INFORMACIÓN EN ÉL CONTENIDA SON PROPIEDAD DEL METRO DE MEDELLÍN, EL USO INDEBIDO O LA REPRODUCCIÓN TOTAL O PARCIAL DE ESTE SIN LA PREVIA AUTORIZACIÓN DEL METRO DE MEDELLÍN PODRÁ SER DEMANDADO POR LA VIOLACIÓN A LOS DERECHOS DE AUTOR.

Formato A4 (210x297) según DIN (476 / 823) ISO 5457