


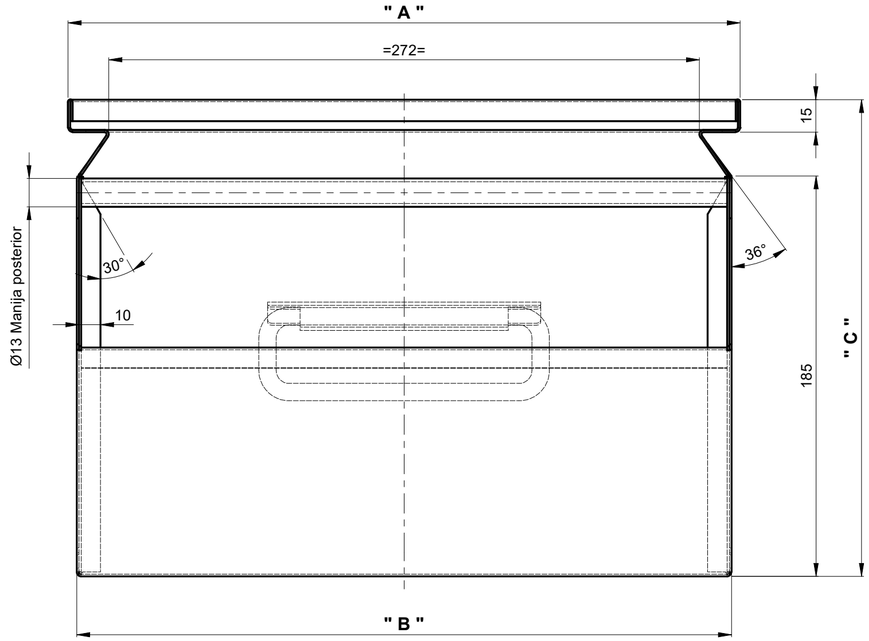


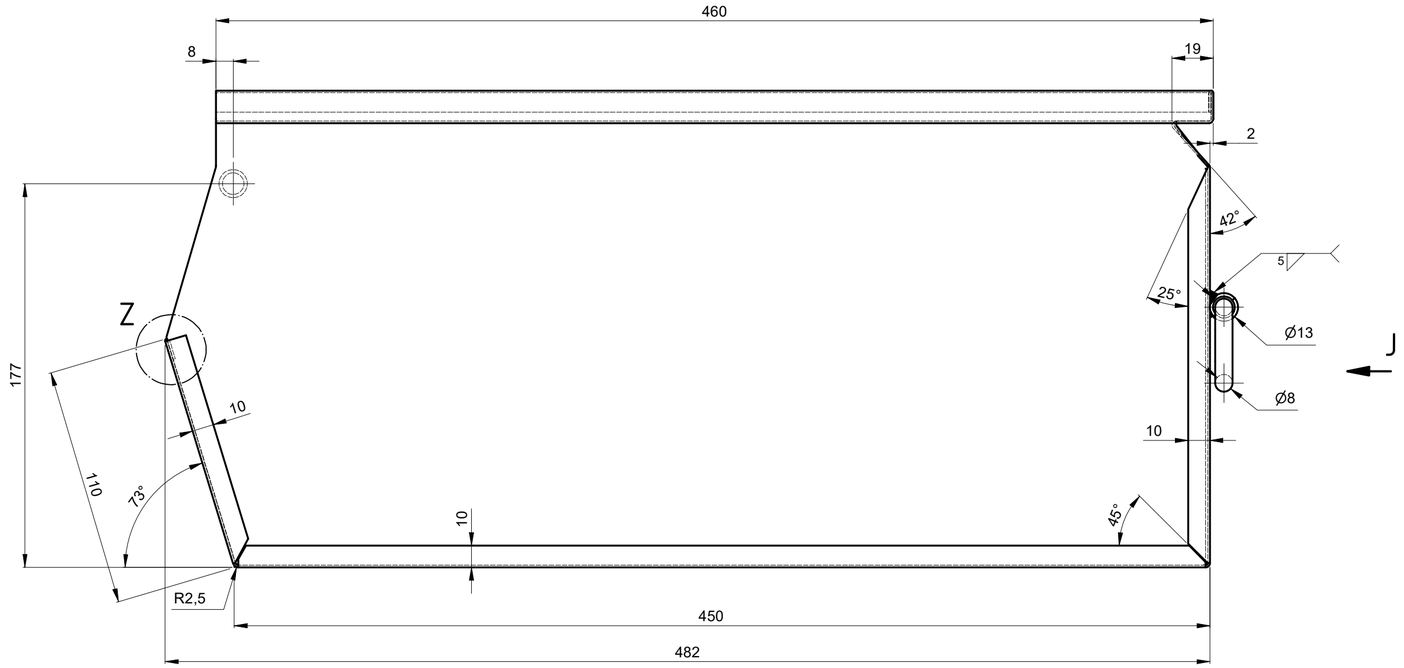

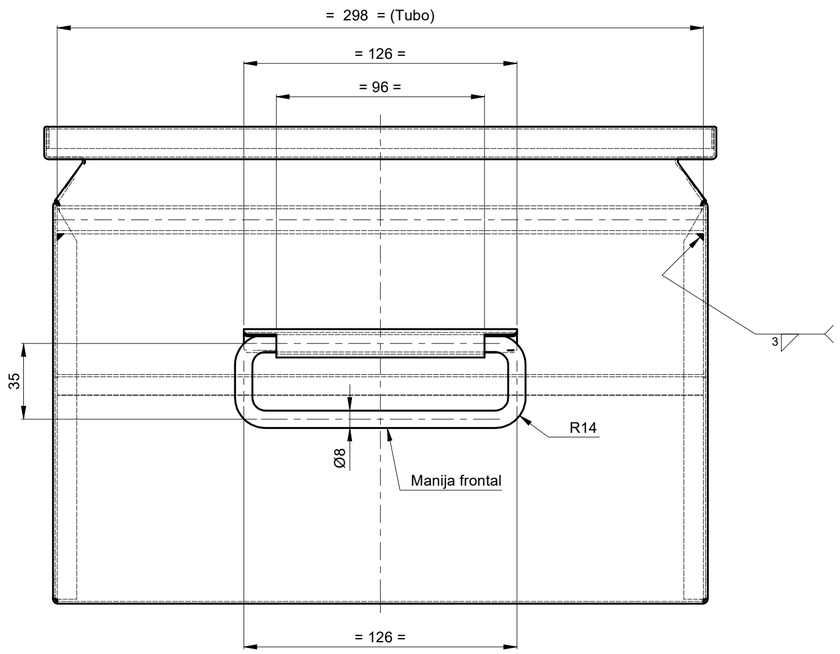

Vista por J
Esc.: (1 : 2)

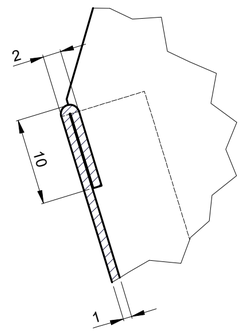

Detalle Z
Doblez en bordes exteriores
Esc.: (2 : 1)

Metro de Medellín
AS BUILT
COMO CONSTRUIDO
ESTE DOCUMENTO FUE ENVIADO POR CORREO VERIFICADO
2022-01-05

DIMENSIONES - CAJAS					
Item	SAP	Ancho " A "	Ancho " B "	Altura " C "	Manija posterior
Caja 1	2000702	310	302	220	SI
Caja 2	2000703	220	212	220	SI

Manija posterior.
Material: Tubería DN. 1/4"
(Ø13.72xØ9.25 mm)

Isométricos

Manija frontal.
Material: Barra redonda lisa Ø8 mm
SAE 1020

NOTA:
- Estructura soldada:
  Unir por puntos cada 30 o 40 mm

* Pintura: Poliuretano
- Color: Verde RAL 6002
- Espesor: (80-120) µm (Base anticorrosiva+primer+Pintura final)
- Textura: Lisa
- Brillo: Brillante (80-100)%

* Pintura: Poliuretano
Espesor: (80-120) µm

Asmecon S.A.S. Aseguramiento Metrologico Y Control

EQUIVALENCIA DE MAQUINADOS		Material:	Lámina calibre 19 - (Ver ficha Técnica)	VARIACIONES MÁXIMAS PERMISIBLES DIMENSIONES EN mm ISO 2768 - m	
ANSI	DIN - ISO 1302	Tratamiento:		De / Hasta: 0 a 6 | 6 a 30 | 30/120 | 120/400 | 400/1000 | 1000/2000 | 2000/4000 | + 4000	
4 / 0,1		Dureza:		Maquinado: ±0,1 | ±0,2 | ±0,3 | ±0,5 | ±0,8 | ±1,2 | ±2,0 | ±3,0	
				Elastómero: ±0,2 | ±0,5 | ±0,8 | ±1,2 | ±2,0 | ±3,0 | ±4,0 | ±6,0	
8 / 16 / 32 / 0,2 / 0,4 / 0,8		Certificados:	Metrología (100% Suministro)	Elaboró: Jimmy A. Vega 2014-02-27	Dimensiones en: Milímetros (mm)
63 / 125 / 1,6 / 3,2				Revisó: Marlon Vega 2014-02-27	Escala: 1:2 / Proyección
250 / 500 / 6,3 / 12,5				Aprobó: Metro de Medellín 2022-01-05	
		Rev. | Coord.	Modificaciones | Vo.Bo. | Fecha	Instalación: INFRAESTRUCTURA	
				Sistema: ALMACEN GENERAL	
				Subsistema: ÁREA GESTION SUMINISTROS	
				Equipo:	
			ÁREA DE I+D+i	Descripción: CAJAS METÁLICA P/ALMACENAR GRANDE Y MEDIANO	
				Rev. A2	002030 Cod.
DIN - ISO 1302 EN MICROMETROS ANSI EN MICROPULGADAS		METRO DE MEDELLIN CALIDAD DE VIDA		Ver cuadro: 2014-023	1 Hoja: 2 De:
				Código SAP: Requerimiento No.	Reemplaza a.

ESTE PLANO Y TODA LA INFORMACIÓN EN ÉL CONTENIDA SON PROPIEDAD DEL METRO DE MEDELLÍN, EL USO INDEBIDO O LA REPRODUCCIÓN TOTAL O PARCIAL DE ESTE SIN LA PREVIA AUTORIZACIÓN DEL METRO DE MEDELLÍN PODRÁ SER DEMANDADO POR LA VIOLACIÓN A LOS DERECHOS DE AUTOR.

Formato A2 (420x594) según DIN (476 / 823) ISO 5457