
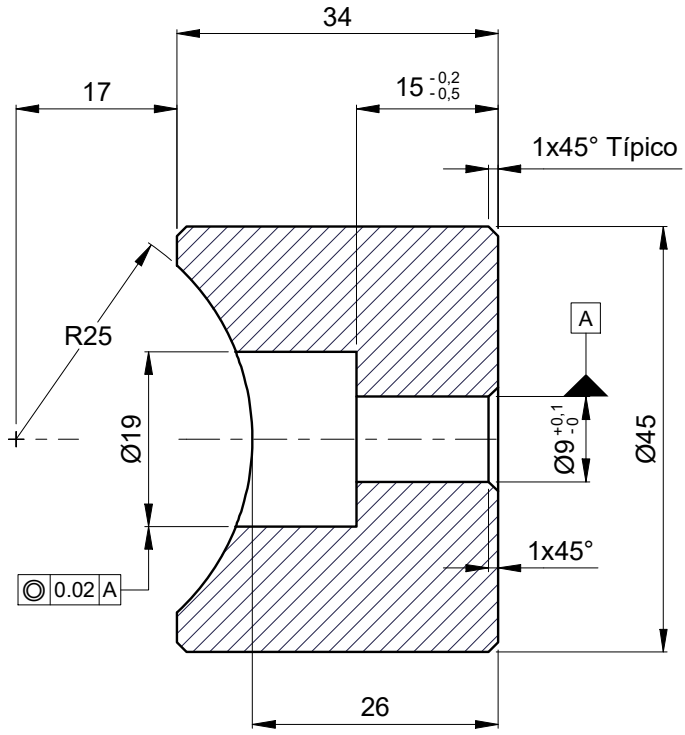


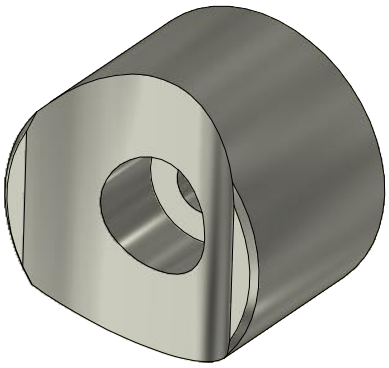

Isométrico

NOTA:

- Pulir aristas vivas

Pavonado Químico 1,6

Metro de Medellín
AS BUILT
COMO CONSTRUIDO
ESTE DOCUMENTO FUE ENVIADO POR CORREO VERIFICADO
2019-12-03

smecon s.a.s.
Aseguramiento Metrológico y Control

EQUIVALENCIAS DE MAQUINADOS		
ANSI		DIN - ISO 1302
4		0,1
8 / 16		0,2 / 0,4
32 / 63 / 125		0,8 / 1,6 / 3,2
250 / 500		6,3 / 12,5

DIN - ISO 1302 EN MICROMETROS
ANSI EN MICROPULGADAS

VARIACIONES MÁXIMAS PERMISIBLES DIMENSIONES EN mm ISO 2768 - m								
De / Hasta	0,5 a 6	6 a 30	30 a 120	120 a 400	400/1000	1000/2000	2000/4000	+ 4000
Maquinado	±0,1	±0,2	±0,3	±0,5	±0,8	±1,2	±2,0	±3,0
Elastómero	±0,2	±0,5	±0,8	±1,2	±2,0	±3,0	±4,0	±6,0

Material:	AISI 1045	Elaboró	Jimmy A. Vega 2019-04-24	Dimensiones en: Milímetros (mm)	
Tratamiento:	Calibrado	Revisó	Marlon Vega 2019-05-16	Escala	Proyección
Dureza:	(126 ± 5) HB	Aprobó	Metro de Medellín 2019-12-03	1,25:1	
Certificados:	Metrología (100% Suministro)	Instalación:	CABLES		
		Sistema:	EQUIPOS Y HERRAMIENTAS		
Rev. / Coord. / Modificaciones / Vo.Bo. / Fecha		Subsistema:	TOMA DE MOVIMIENTO		
		Equipo:	CILINDRO HIDRÁULICO PARA TENSIÓN DOS POLEAS		
ÁREA DE I+D+i		Descripción:	CONTERA GIRATORIA LADO CAMISA		
	Rev.	A4	002606	Cod.	
METRO DE MEDELLIN CALIDAD DE VIDA	2013968	2019-039		1	1
	Código SAP	Requerimiento No.	Reemplaza a:	Hoja:	De:

ESTE PLANO Y TODA LA INFORMACIÓN EN ÉL CONTENIDA SON PROPIEDAD DEL METRO DE MEDELLÍN, EL USO INDEBIDO O LA REPRODUCCIÓN TOTAL O PARCIAL DE ESTE SIN LA PREVIA AUTORIZACIÓN DEL METRO DE MEDELLÍN PODRÁ SER DEMANDADO POR LA VIOLACIÓN A LOS DERECHOS DE AUTOR.

Formato A4 (210x297) según DIN (476 / 823) ISO 5457