

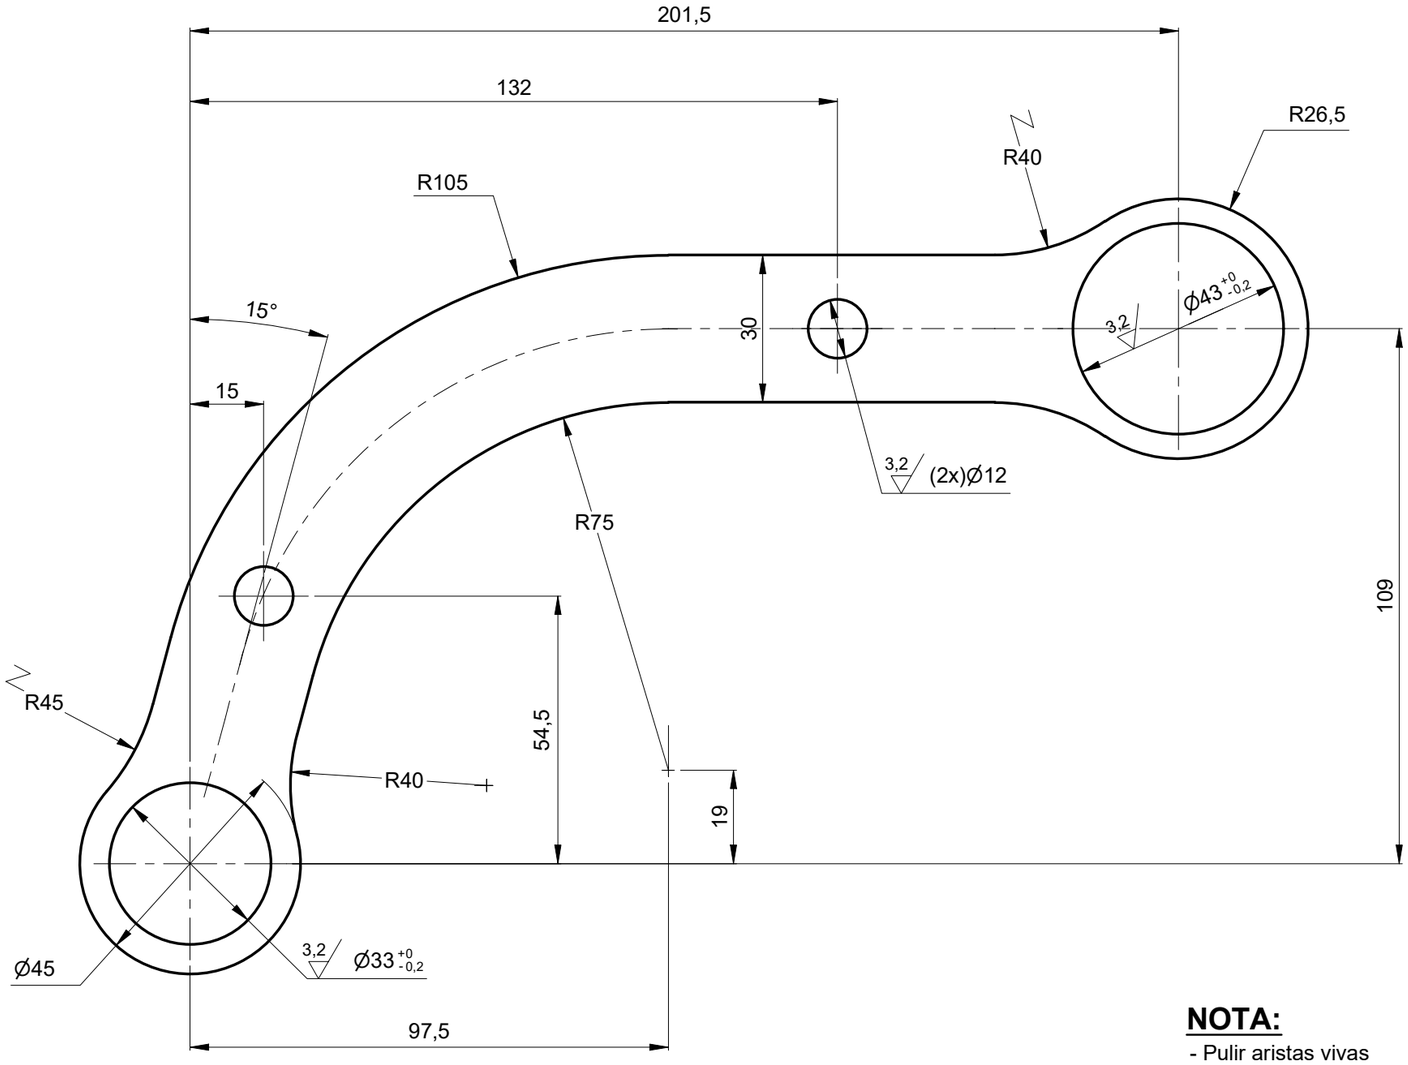


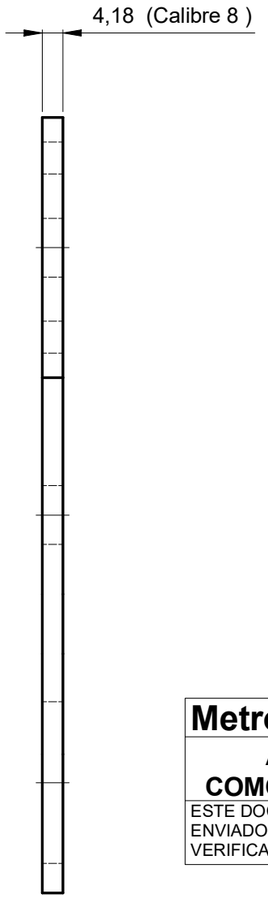

Metro de Medellín
AS BUILT
COMO CONSTRUIDO
ESTE DOCUMENTO FUE ENVIADO POR CORREO VERIFICADO_ 2019-12-26

NOTA:
- Pulir aristas vivas

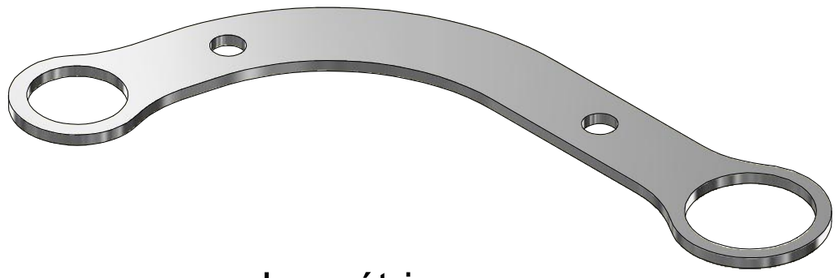

Isométrico

EQUIVALENCIA DE MAQUINADOS		Material:	AISI 304	VARIACIONES MÁXIMAS PERMISIBLES DIMENSIONES EN mm ISO 2768 - m										
ANSI	DIN - ISO 1302	Tratamiento:	Recocido	De / Hasta	0,5 a 6	6 a 30	30/120	120/400	400/1000	1000/2000	2000/4000	+ 4000		
				Maquinado	±0,1	±0,2	±0,3	±0,5	±0,8	±1,2	±2,0	±3,0		
4	0,1	Dureza:	(160-190) HBN	Elastómero	±0,2	±0,5	±0,8	±1,2	±2,0	±3,0	±4,0	±6,0		
8 16 32	0,2 0,4 0,8	Certificados:	Metrología (100% Suministro)	Elaboró:	Jimmy A. Vega 2018-12-12			Dimensiones en:	Milímetros (mm)					
63 125	1,6 3,2			Revisó:	Marlon Vega 2018-12-14			Escala	1:1,25	Proyección				
250 500	6,3 12,5	Rev.	Coord. Modificaciones Vo.Bo. Fecha	Aprobó:	Metro de Medellín 2019-12-26									
				Instalación:	CABLES									
				Sistema:	CABINAS METROCABLE									
				Subsistema:	PUERTAS									
				Equipo:	SOPORTE FIJACIÓN PUERTAS									
				Descripción:	PLACA DE SEGURIDAD BRAZOS PUERTAS CABINA									
DIN - ISO 1302 EN MICROMETROS ANSI EN MICROPULGADAS		ÁREA DE I+D+i		Rev.	A3	002568		Cod.						
				2014079	2018-076			1	1					
				Código SAP	Requerimiento No.	Reemplaza a.		Hoja:	De:					

METRO DE MEDELLIN CALIDAD DE VIDA

ESTE PLANO Y TODA LA INFORMACIÓN EN ÉL CONTENIDA SON PROPIEDAD DEL METRO DE MEDELLÍN, EL USO INDEBIDO O LA REPRODUCCIÓN TOTAL O PARCIAL DE ESTE SIN LA PREVIA AUTORIZACIÓN DEL METRO DE MEDELLÍN PODRÁ SER DEMANDADO POR LA VIOLACIÓN A LOS DERECHOS DE AUTOR.

Formato A3 (420x297) según DIN (476 / 823) ISO 5457