


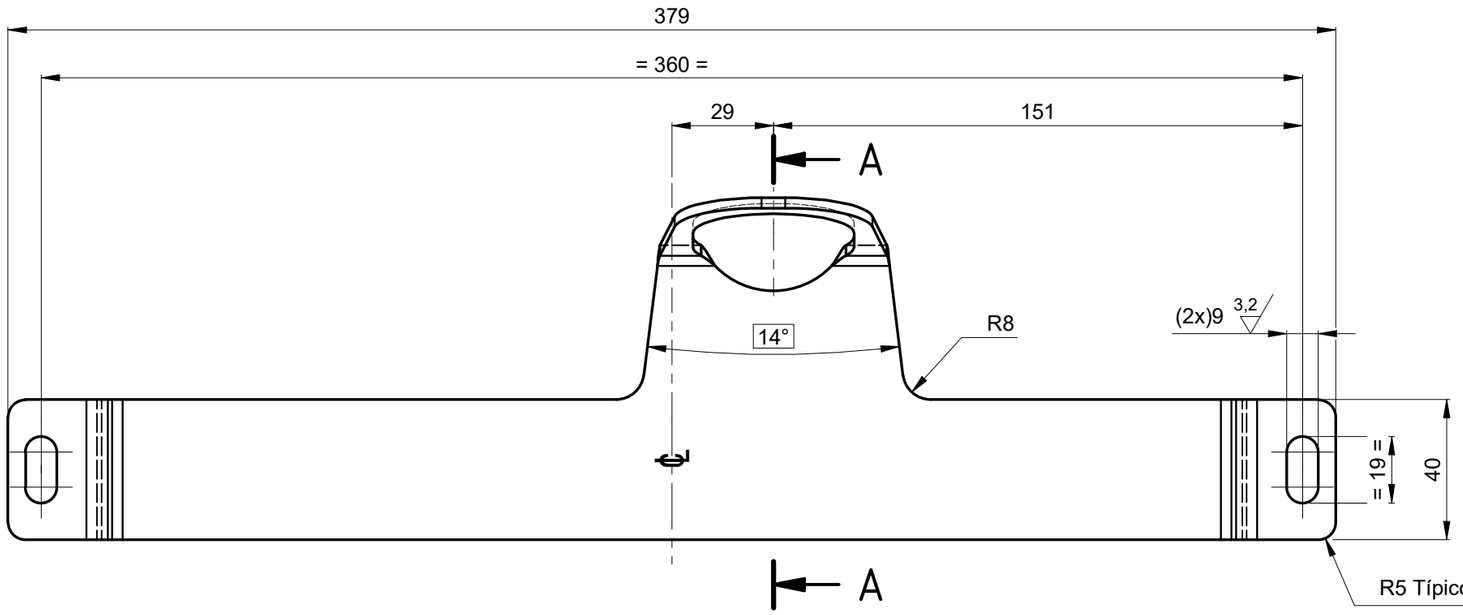


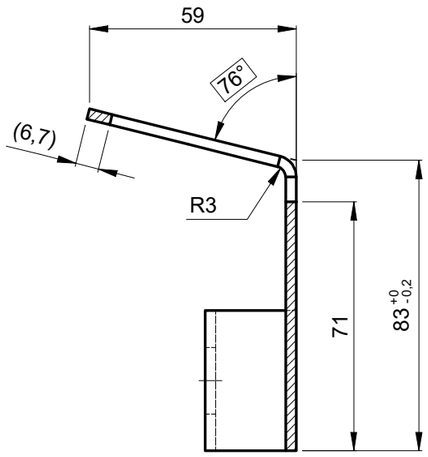


Sección A-A
Esc.: (1 : 1.75)

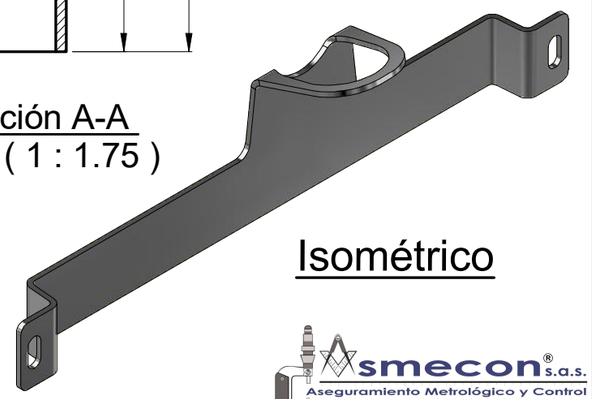

Isométrico

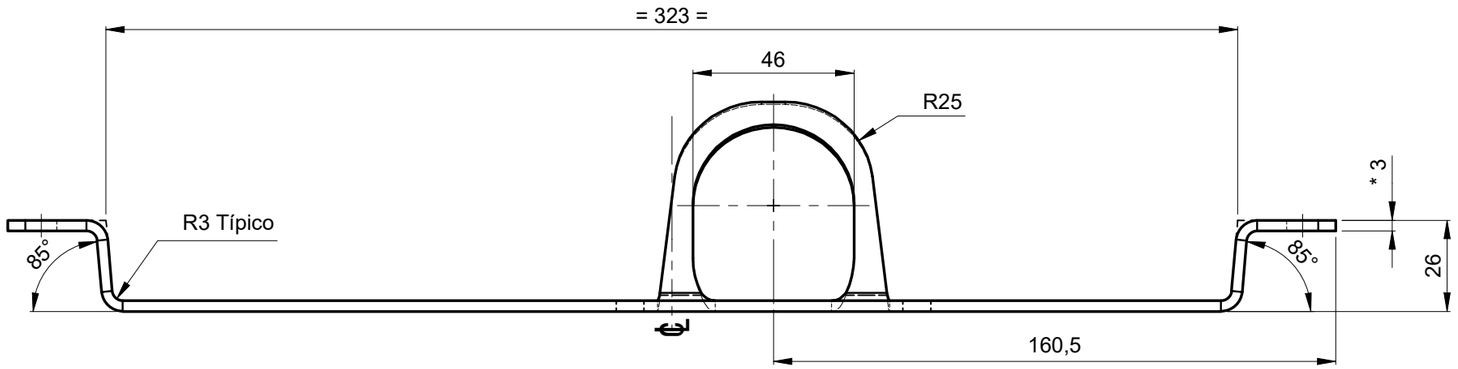

Desarrollo de Lámina
No Valida para corte
Esc.: (1 : 3)

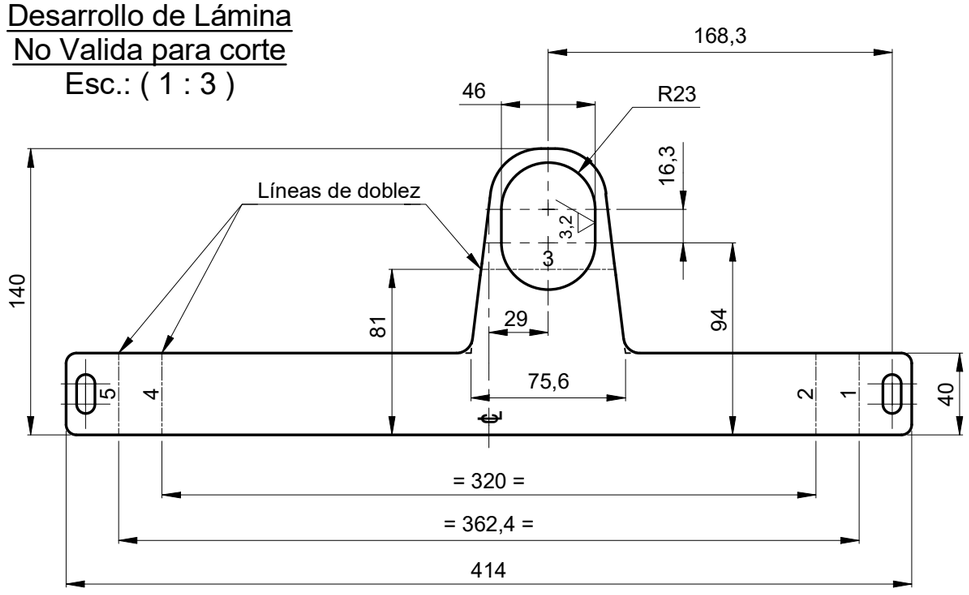

NOTA:

Material: Lámina Calibre 11
* Consultar la opción de Calibre 1/8"

3,2

EQUIVALENCIA DE MAQUINADOS	
ANSI	DIN - ISO 1302

DIN - ISO 1302 EN MICROMETROS
ANSI EN MICROPULGADAS

Material:	AISI 304
Tratamiento:	Recocido
Dureza:	(160-190) HBN
Certificados:	Metrología (100% Suministro)

Rev.	Coord.	Modificaciones	Vo.Bo.	Fecha

ÁREA DE I+D+i

Rev.

ESTE PLANO Y TODA LA INFORMACIÓN EN ÉL CONTENIDA SON PROPIEDAD DEL METRO DE MEDELLÍN, EL USO INDEBIDO O LA REPRODUCCIÓN TOTAL O PARCIAL DE ESTE SIN LA PREVIA AUTORIZACIÓN DEL METRO DE MEDELLÍN PODRÁ SER DEMANDADO POR LA VIOLACIÓN A LOS DERECHOS DE AUTOR.

Metro de Medellín
AS BUILT
COMO CONSTRUIDO
ESTE DOCUMENTO FUE ENVIADO POR CORREO VERIFICADO_ 2019-12-26

Asmecon® s.a.s. Aseguramiento Metrológico y Control

TABLA DE DOBLEZ

Doblez	Dirección	Ángulo	Radio	Kfactor
1	Arriba	85	3.04 mm	.44
2	Abajo	85	3.04 mm	.44
3	Abajo	76	3.04 mm	.44
4	Abajo	85	3.04 mm	.44
5	Arriba	85	3.04 mm	.44

VARIACIONES MÁXIMAS PERMISIBLES DIMENSIONES EN mm ISO 2768 - m

De / Hasta	0,5 a 6	6 a 30	30/120	120/400	400/1000	1000/2000	2000/4000	+ 4000
Maquinado	±0,1	±0,2	±0,3	±0,5	±0,8	±1,2	±2,0	±3,0
Elastómero	±0,2	±0,5	±0,8	±1,2	±2,0	±3,0	±4,0	±6,0

Elaboró:	Jimmy A. Vega 2018-12-12	Dimensiones en:	Milímetros (mm)
Revisó:	Marlon Vega 2018-12-16	Escala	Proyección
Aprobó:	Metro de Medellín 2019-12-26	1:1,75	
Instalación:	CABLES		
Sistema:	CABINAS METROCABLE		
Subsistema:	PUERTAS		
Equipo:	SOPORTE FIJACIÓN PUERTAS		
Descripción:	PLACA CONEXIÓN PUERTA DERECHA CABINA		

A3	002569	Cod.		
2014102	2018-076		1	1
Código SAP	Requerimiento No.	Reemplaza a.	Hoja:	De:

Formato A3 (420x297) según DIN (476 / 823) ISO 5457