

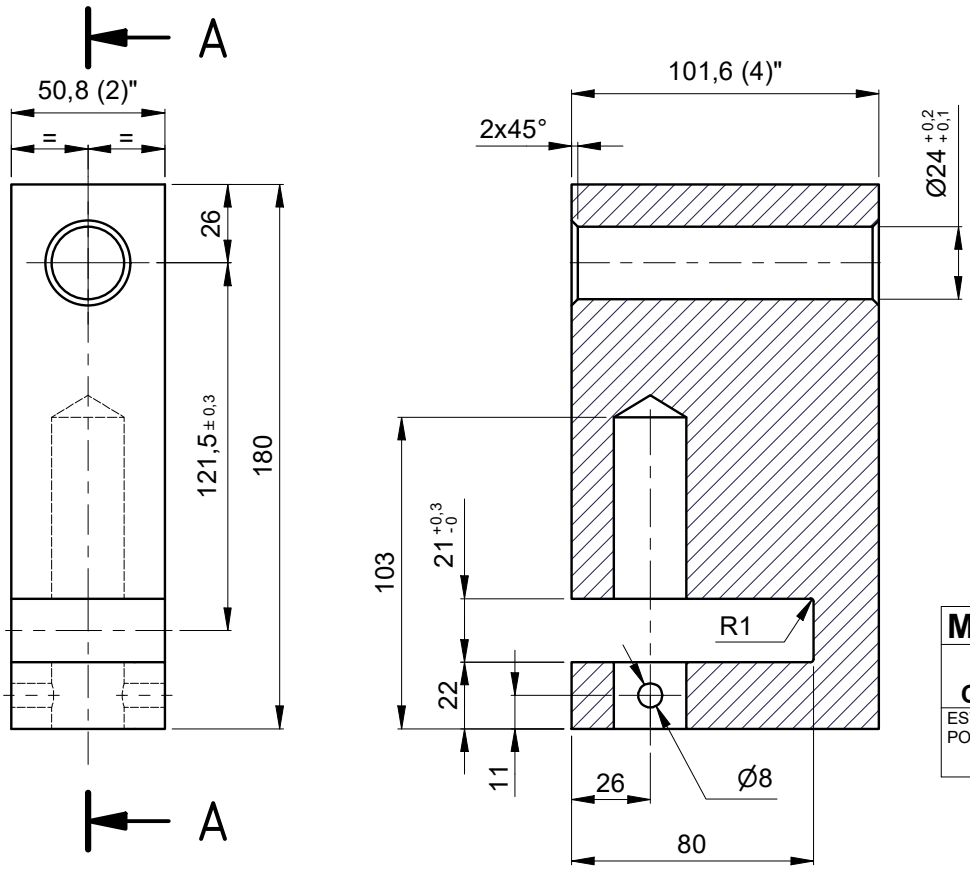


Sección A-A
Esc.: (1 : 2.5)

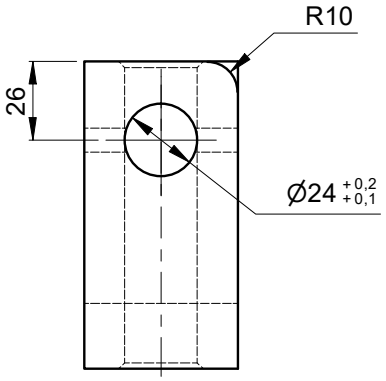

Isométrico

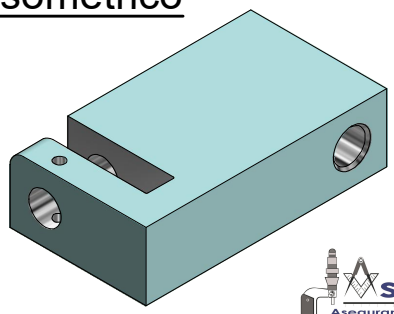

Pintura (Gris Metro)

3,2

1,6

Metro de Medellín
AS BUILT
COMO CONSTRUIDO
ESTE DOCUMENTO FUE ENVIADO POR CORREO VERIFICADO
2023-06-02

EQUIVALENCIAS DE MAQUINADOS

ANSI	DIN - ISO 1302
4	0,1
8 / 16	0,2 / 0,4
32 / 63 / 125	0,8 / 1,6 / 3,2
250 / 500	6,3 / 12,5

DIN - ISO 1302 EN MICROMETROS
ANSI EN MICROPULGADAS

VARIACIONES MÁXIMAS PERMISIBLES DIMENSIONES EN mm ISO 2768 - m

De / Hasta	0,5 a 6	6 a 30	30 a 120	120 a 400	400/1000	1000/2000	2000/4000	+ 4000
Maquinado	±0,1	±0,2	±0,3	±0,5	±0,8	±1,2	±2,0	±3,0
Elastómero	±0,2	±0,5	±0,8	±1,2	±2,0	±3,0	±4,0	±6,0

Material:	ASTM A36
Tratamiento:	Laminado
Dureza:	(125-135) HBN
Certificados:	Metrología (100% Suministro), Material, Dureza,

Elaboró	Jimmy A. Vega	2019-12-17	Dimensiones en: Milímetros (mm)	
Revisó	Marlon Vega	2020-01-03	Escala: 1:2	Proyección
Aprobó	Metro de Medellín	2023-06-02		

Rev.	Coord.	Modificaciones	Vo.Bo.	Fecha

Instalación:	INFRAESTRUCTURA
Sistema:	VÍA PERMANENTE
Subsistema:	CAMBIAVÍAS
Equipo:	ACCIONAMIENTO CAMBIAVÍAS
Descripción:	BRIDA DE FIJACIÓN BARRA COMPROBADORA LARGA

ÁREA DE I+D+i

Rev.	A4	002624	Cod.	
Código SAP		2019-088	Requerimiento No.	Reemplaza a:	Hoja: 3	De: 6

METRO DE MEDELLIN
CALIDAD DE VIDA

ESTE PLANO Y TODA LA INFORMACIÓN EN ÉL CONTENIDA SON PROPIEDAD DEL METRO DE MEDELLÍN, EL USO INDEBIDO O LA REPRODUCCIÓN TOTAL O PARCIAL DE ESTE SIN LA PREVIA AUTORIZACIÓN DEL METRO DE MEDELLÍN PODRÁ SER DEMANDADO POR LA VIOLACIÓN A LOS DERECHOS DE AUTOR.

Formato A4 (210x297) según DIN (476 / 823) ISO 5457