


Sección A-A
Esc.: (7.5 : 1)

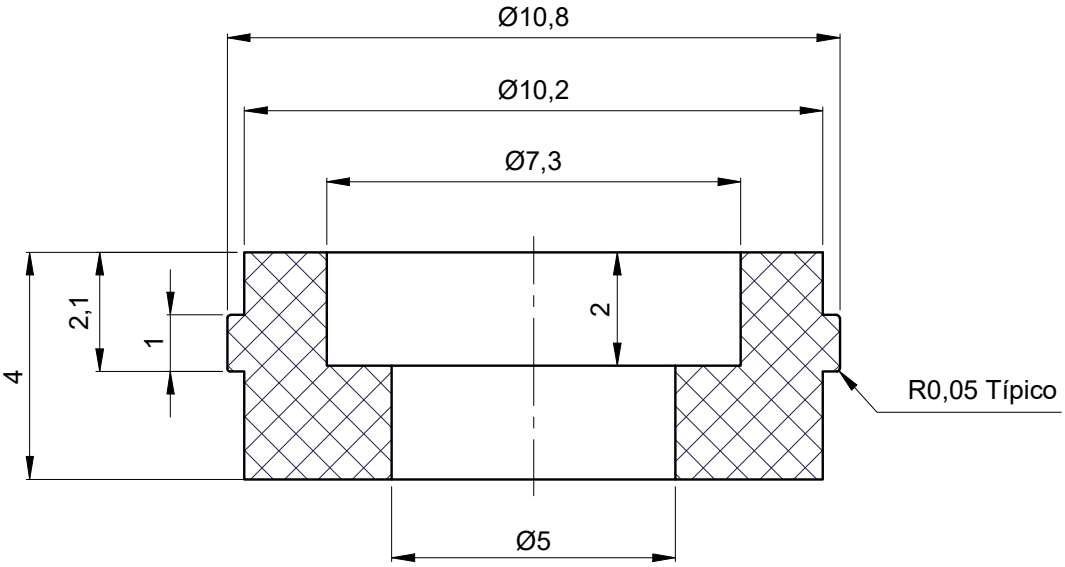

Isométrico

NOTA:

- Rigidez bajo Compresión: 47 N/mm
- Condiciones de Ensayo:
  a. Velocidad: 5 mm/min
  b. Deformación: 2 mm

Metro de Medellín
AS BUILT
COMO CONSTRUIDO
ESTE DOCUMENTO FUE ENVIADO POR CORREO VERIFICADO
2019-02-18

Asmecon s.a.s. Aseguramiento Metrológico y Control

Protección UV

EQUIVALENCIAS DE MAQUINADOS	
ANSI	DIN - ISO 1302
4	0,1
8 / 16	0,2 / 0,4
32 / 63 / 125	0,8 / 1,6 / 3,2
250 / 500	6,3 / 12,5

DIN - ISO 1302 EN MICROMETROS
ANSI EN MICROPULGADAS

VARIACIONES MÁXIMAS PERMISIBLES DIMENSIONES EN mm ISO 2768 - m

De / Hasta	0 a 6	6 a 30	30 a 120	120 a 400	400/1000	1000/2000	2000/4000	+ 4000
Maquinado	±0,1	±0,2	±0,3	±0,5	±0,8	±1,2	±2,0	±3,0
Elastómero	±0,2	±0,5	±0,8	±1,2	±2,0	±3,0	±4,0	±6,0

Material:	EPDM - BUNA - EP. ETILENO - PROPILENO
Tratamiento:	
Dureza:	(61 ± 2) Shore A
Certificados:	Metrología (100% Suministro)

Rev.	Coord.	Modificaciones	Vo.Bo.	Fecha

Elaboró	Jimmy A. Vega 2010-11-03	Dimensiones en: Milímetros (mm)	
Revisó	Marlon Vega 2013-05-30	Escala	Proyección
Aprobó	Metro de Medellín 2019-02-18	7,5:1	
Instalación:	INFRAESTRUCTURA		
Sistema:	ESCALERAS ELECTROMECÁNICAS		
Subsistema:	MECANISMO DE PARADA		
Equipo:	BOMBA DE FRENO		
Descripción:	O´RING Ø11x4. KIT REPARACIÓN		

ÁREA DE I+D+i

Rev.	Cod.
A4	001472

METRO DE MEDELLIN CALIDAD DE VIDA

ESTE PLANO Y TODA LA INFORMACIÓN EN ÉL CONTENIDA SON PROPIEDAD DEL METRO DE MEDELLÍN, EL USO INDEBIDO O LA REPRODUCCIÓN TOTAL O PARCIAL DE ESTE SIN LA PREVIA AUTORIZACIÓN DEL METRO DE MEDELLÍN PODRÁ SER DEMANDADO POR LA VIOLACIÓN A LOS DERECHOS DE AUTOR.

Código SAP	Requerimiento No.	Reemplaza a:	Hoja:	De:
2019499			1	1

Formato A4 (210x297) según DIN (476 / 823) ISO 5457