


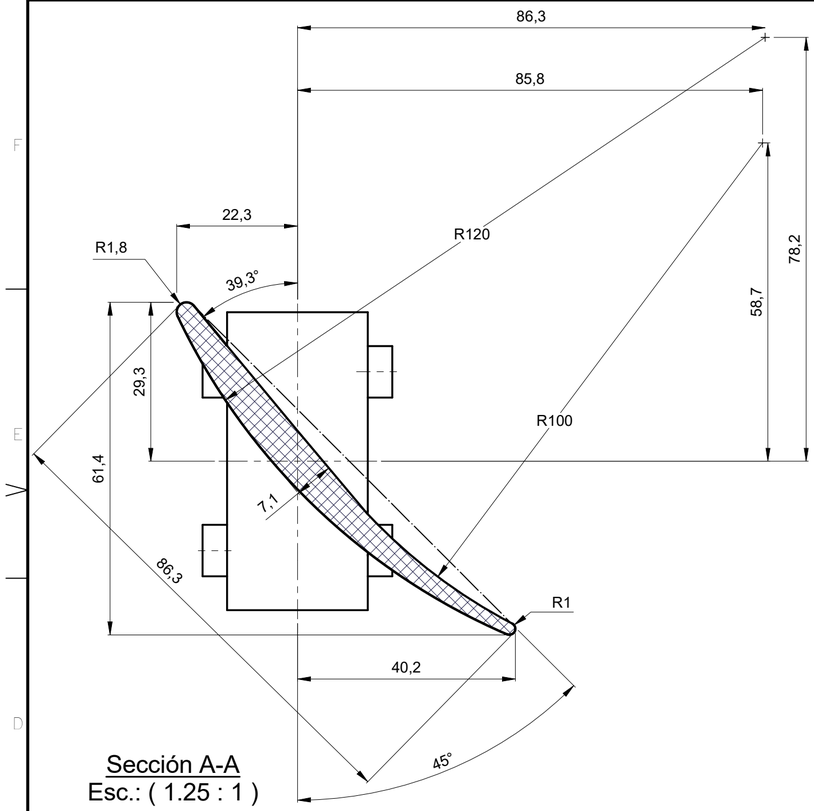



Sección A-A
Esc.: (1.25 : 1)

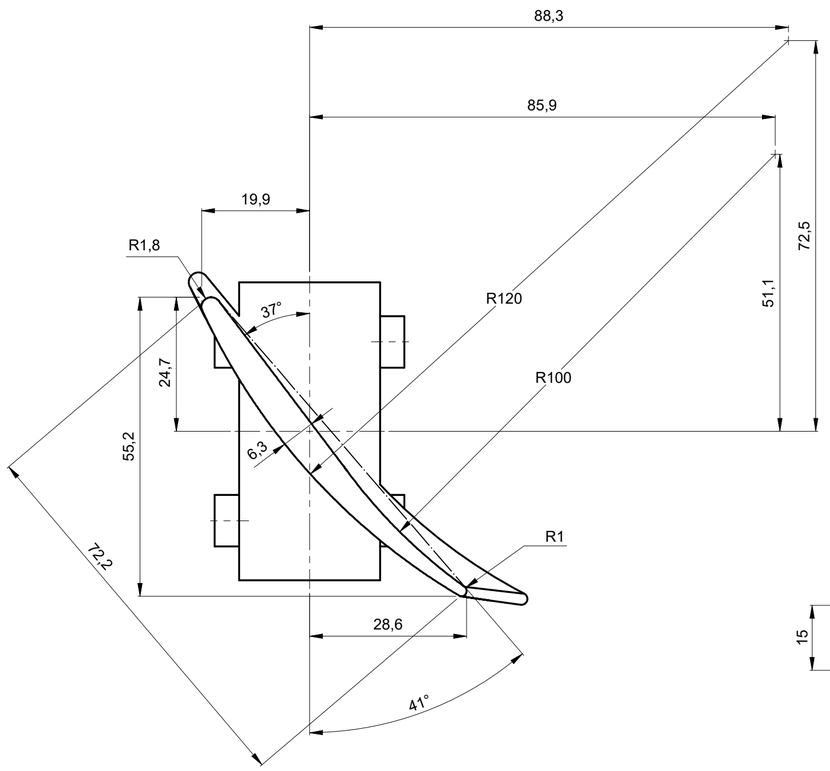


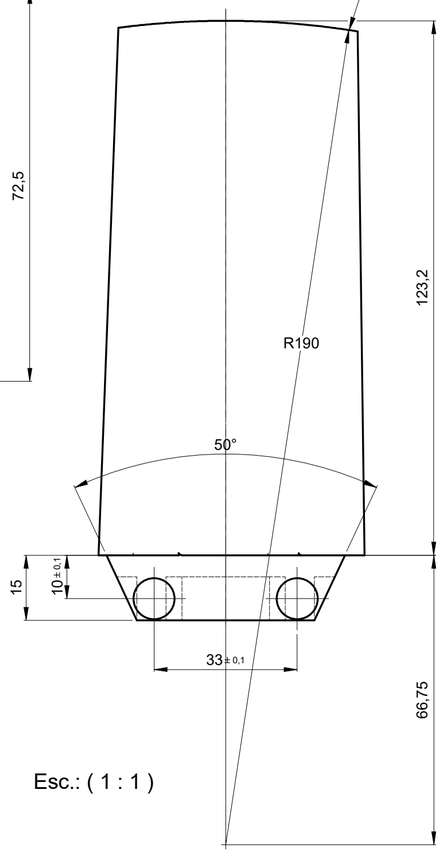


Esc.: (1 : 1)

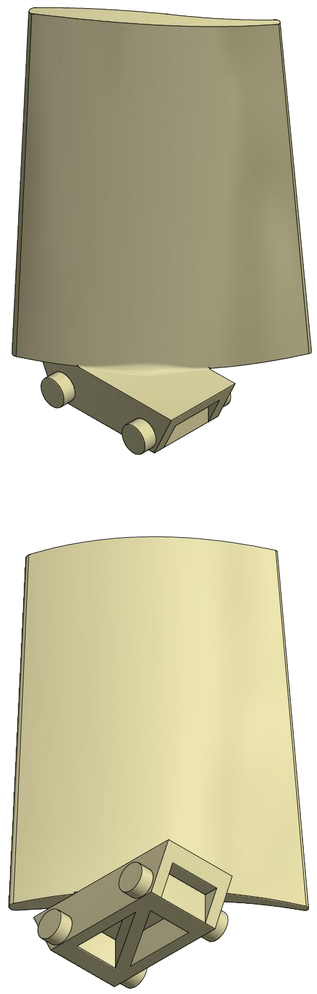

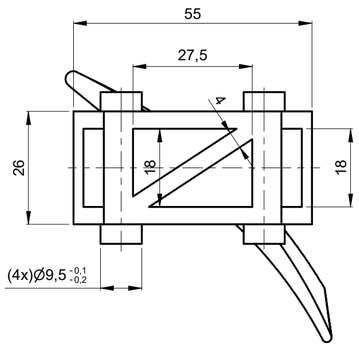

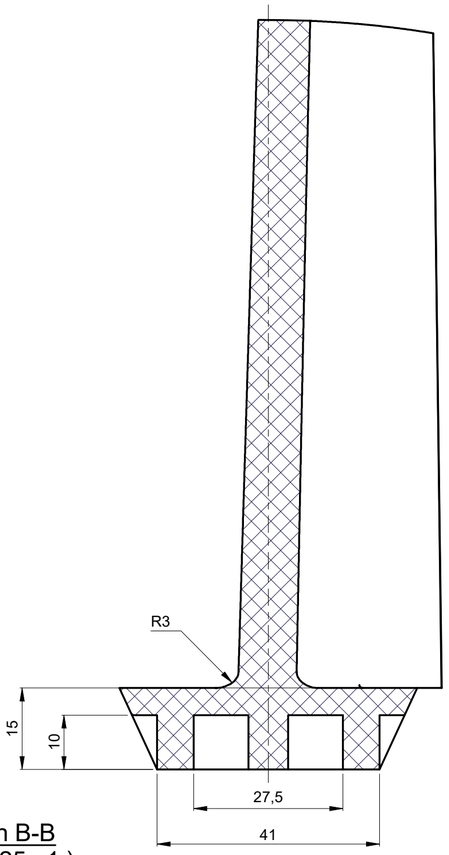

Sección B-B
Esc.: (1.25 : 1)

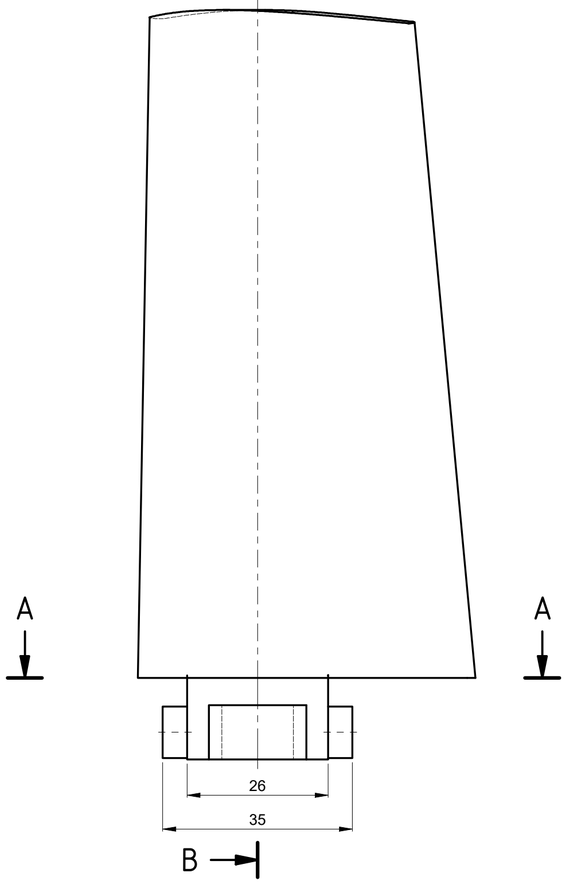

NOTA:

Composición Química
Polipropileno: 99.85%
- Cargas minerales que no descomponen a 900°C: 0,07%
- Total de cargas minerales: 0,15%

3,2

Metro de Medellín
AS BUILT
COMO CONSTRUIDO
ESTE DOCUMENTO FUE ENVIADO POR CORREO VERIFICADO
2019-02-18

smecon S.a.s.
Aseguramiento Metrológico y Control

EQUIVALENCIA DE MAQUINADOS		Material:	Sustituto: Polipropileno	VARIACIONES MÁXIMAS PERMISIBLES DIMENSIONES EN mm ISO 2768 - m						
ANSI	DIN - ISO 1302			De / Hasta	0 a 6	6 a 30	30/120	120/400	400/1000	1000/2000	2000/4000	+ 4000
		Tratamiento:	Ninguno	Maquinado	±0,1	±0,2	±0,3	±0,5	±0,8	±1,2	±2,0	±3,0
				Elastómero	±0,2	±0,5	±0,8	±1,2	±2,0	±3,0	±4,0	±6,0
4	0,1	Dureza:	(59 ± 3) Shore D	Elaboró:	Jimmy A. Vega 2007-08-16		Dimensiones en:		Milímetros (mm)			
8 16 32	0,2 0,4 0,8	Certificados:	Metrología (100% Suministro), Material	Revisó:	Marlon Vega 2012-11-17		Escala		Proyección			
				Aprobó:	Metro de Medellín 2019-02-18		1,25:1/1:1					
63 125	1,6 3,2			Instalación:	TRENES							
				Sistema:	TREN MAN							
		Rev.	Coord. Modificaciones Vo.Bo. Fecha	Subsistema:	AIRE COMPRIMIDO							
250 500	6,3 12,5			Equipo:	COMPRESOR							
		ÁREA DE I+D+i		Descripción:	ASPAS VENTILADOR MOTOR COMPRESOR							
DIN - ISO 1302 EN MICROMETROS ANSI EN MICROPULGADAS			Rev.	A2	001042			Cod.	1.1.8.1			
		METRO DE MEDELLIN CALIDAD DE VIDA		2019700					2	5
				Código SAP	Requerimiento No.		Reemplaza a.		Hoja:	De:

ESTE PLANO Y TODA LA INFORMACIÓN EN ÉL CONTENIDA SON PROPIEDAD DEL METRO DE MEDELLÍN, EL USO INDEBIDO O LA REPRODUCCIÓN TOTAL O PARCIAL DE ESTE SIN LA PREVIA AUTORIZACIÓN DEL METRO DE MEDELLÍN PODRÁ SER DEMANDADO POR LA VIOLACIÓN A LOS DERECHOS DE AUTOR.

Formato A2 (594x420) según DIN (476 / 823) ISO 5457