

Metro de Medellín
AS BUILT
COMO CONSTRUIDO
ESTE DOCUMENTO FUE ENVIADO POR CORREO VERIFICADO
2020-02-11



ISOMÉTRICO

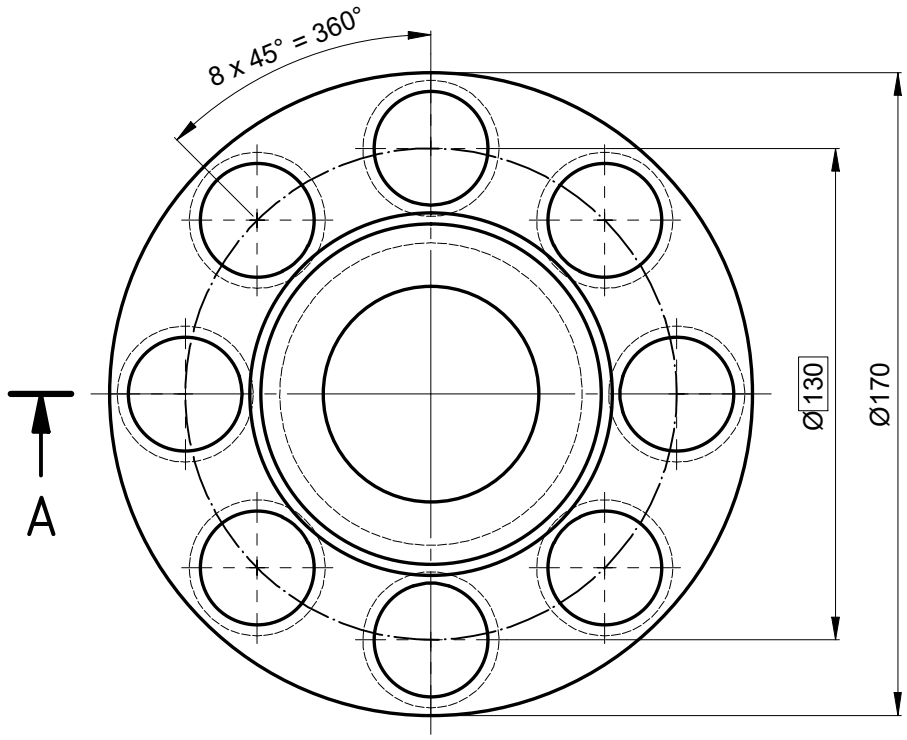

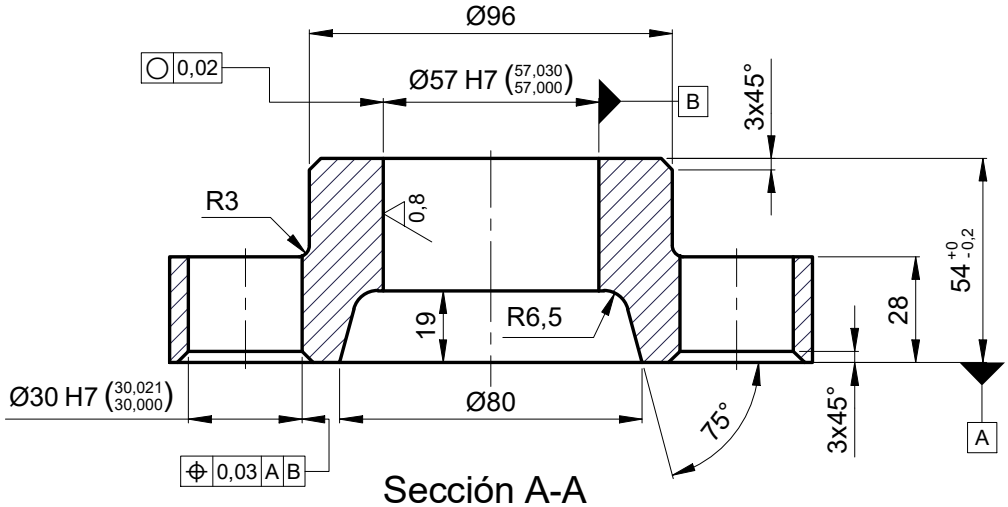

Sección A-A
Esc.: (1 : 2)

EQUIVALENCIAS DE MAQUINADOS		
ANSI	DIN - ISO 1302	
4		0,1
8 / 16		0,2 / 0,4
32 / 63 / 125		0,8 / 1,6 / 3,2
250 / 500		6,3 / 12,5

DIN - ISO 1302 EN MICROMETROS
ANSI EN MICROPULGADAS

NOTA:
- Pulir aristas vivas

Pavonado Químico
1,6
0,8

VARIACIONES MÁXIMAS PERMISIBLES DIMENSIONES EN mm ISO 2768 - m								
De / Hasta	0 a 6	6 a 30	30 a 120	120 a 400	400/1000	1000/2000	2000/4000	+ 4000
Maquinado	±0,1	±0,2	±0,3	±0,5	±0,8	±1,2	±2,0	±3,0
Elastómero	±0,2	±0,5	±0,8	±1,2	±2,0	±3,0	±4,0	±6,0

Material:	AISI 4340
Tratamiento:	Bonificado
Dureza:	(28-32) HRC
Certificados:	Metrología (100% Suministro), Material

Elaboró	Jimmy A. Vega	2010-11-30	Dimensiones en: Milímetros (mm)	
Revisó	Marlon Vega	2011-01-07	Escala: 1:2	Proyección
Aprobó	Metro de Medellín	2020-02-11		

Rev.	Coord.	Modificaciones	Vo.Bo.	Fecha

Instalación:	TRENES
Sistema:	SISTEMAS AUXILIARES
Subsistema:	AIRE COMPRIMIDO
Equipo:	SUMINISTRO AIRE COMPRIMIDO
Descripción:	ACOPLE SUPERIOR MOTOR COMPRESOR

ÁREA DE I+D+i

Rev.	A4	001055	Cod.	
2020294			2	3
Código SAP	Requerimiento No.	Reemplaza a:	Hoja:	De:

METRO DE MEDELLIN CALIDAD DE VIDA
ESTE PLANO Y TODA LA INFORMACIÓN EN ÉL CONTENIDA SON PROPIEDAD DEL METRO DE MEDELLÍN, EL USO INDEBIDO O LA REPRODUCCIÓN TOTAL O PARCIAL DE ESTE SIN LA PREVIA AUTORIZACIÓN DEL METRO DE MEDELLÍN PODRÁ SER DEMANDADO POR LA VIOLACIÓN A LOS DERECHOS DE AUTOR.

Formato A4 (210x297) según DIN (476 / 823) ISO 5457