



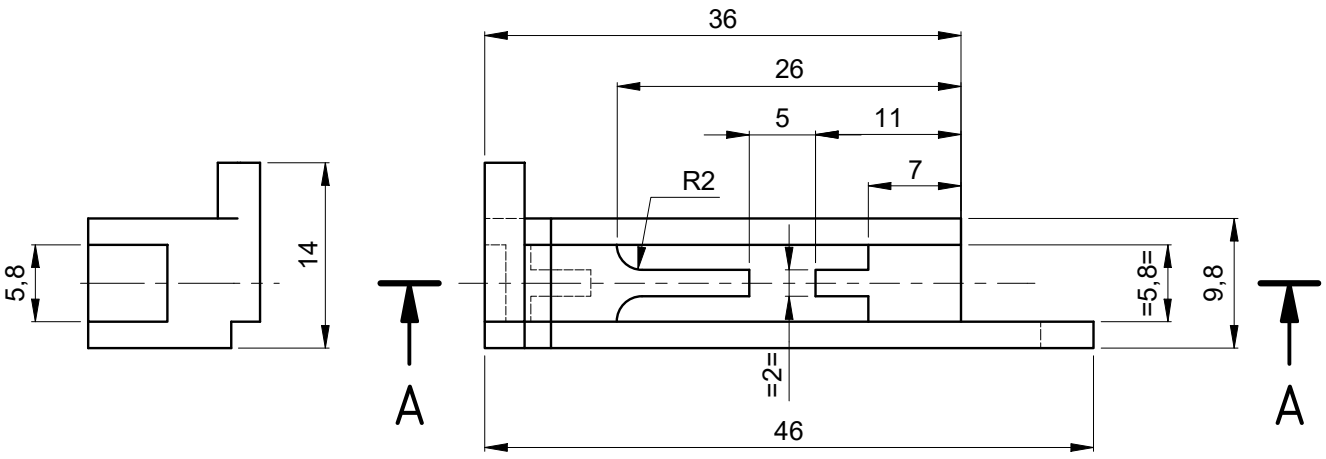


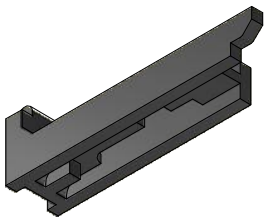

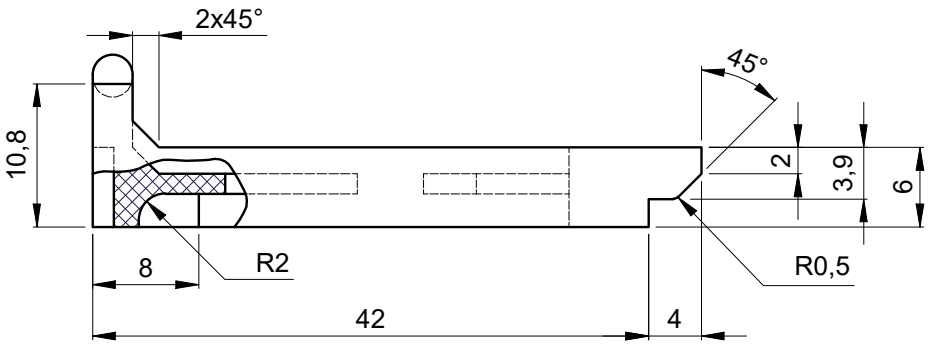

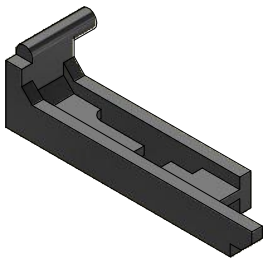

Isométrico

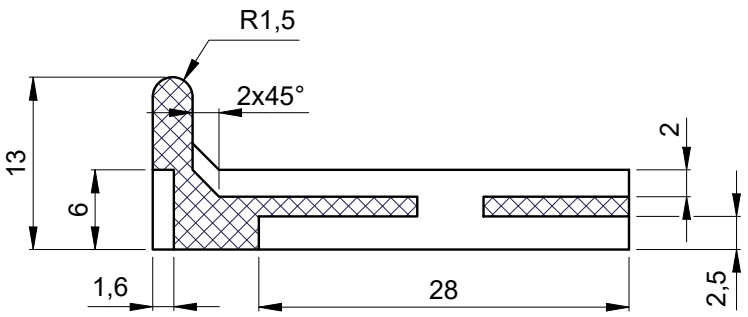

Sección A-A
Esc.: (1.75 : 1)

EQUIVALENCIAS DE MAQUINADOS		
ANSI	DIN - ISO 1302	
4		0,1
8 / 16		0,2 / 0,4
32 / 63 / 125		0,8 / 1,6 / 3,2
250 / 500		6,3 / 12,5

DIN - ISO 1302 EN MICROMETROS
ANSI EN MICROPULGADAS

Metro de Medellín
AS BUILT
COMO CONSTRUIDO
ESTE DOCUMENTO FUE ENVIADO POR CORREO VERIFICADO
2020-02-13

smecon s.a.s. Aseguramiento Metrológico y Control

VARIACIONES MÁXIMAS PERMISIBLES DIMENSIONES EN mm ISO 2768 - m								
De / Hasta	0,5 a 6	6 a 30	30 a 120	120 a 400	400/1000	1000/2000	2000/4000	+ 4000
Maquinado	±0,1	±0,2	±0,3	±0,5	±0,8	±1,2	±2,0	±3,0
Elastómero	±0,2	±0,5	±0,8	±1,2	±2,0	±3,0	±4,0	±6,0

Material:	Nylon 6
Tratamiento:	Color: Negro brillante
Dureza:	(78±2) Shore D
Certificados:	Metrología (100% Suministro)

Elaboró	Jimmy A. Vega	Dimensiones en: Milímetros (mm)
	2012-07-26	
Revisó	Marlon Vega	Escala: 2:1 — Proyección
	2012-07-30	
Aprobó	Metro de Medellín	
	2020-02-13	

Rev.	Coord.	Modificaciones	Vo.Bo.	Fecha

Instalación:	INFRAESTRUCTURA
Sistema:	ESTACIONES
Subsistema:	PLATAFORMAS
Equipo:	BOTÓN PARADA EMERGENCIA MIS 801
Descripción:	PALANCA ACCIONAMIENTO PLAQUETA FRONTAL

ÁREA DE I+D+i

Rev.	Cod.		
A4	001820		
2020842	2012-157	4	4
Código SAP	Requerimiento No.	Reemplaza a:	Hoja: / De:

METRO DE MEDELLIN CALIDAD DE VIDA

ESTE PLANO Y TODA LA INFORMACIÓN EN ÉL CONTENIDA SON PROPIEDAD DEL METRO DE MEDELLÍN, EL USO INDEBIDO O LA REPRODUCCIÓN TOTAL O PARCIAL DE ESTE SIN LA PREVIA AUTORIZACIÓN DEL METRO DE MEDELLÍN PODRÁ SER DEMANDADO POR LA VIOLACIÓN A LOS DERECHOS DE AUTOR.

Formato A4 (210x297) según DIN (476 / 823) ISO 5457