

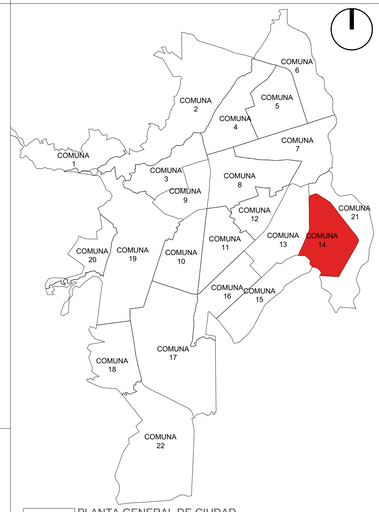




PG1 PLANTA GENERAL DE CIUDAD
ESCALA 1:100000

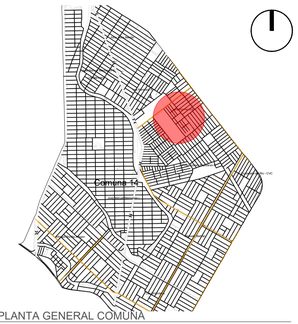


PG2 PLANTA GENERAL COMUNA
ESCALA 1:25000

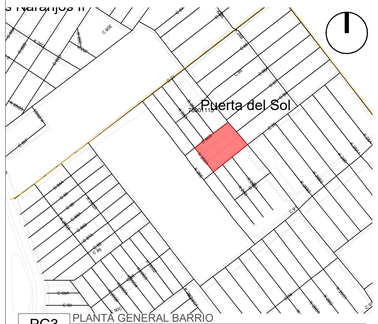



PG3 PLANTA GENERAL BARRIO
ESCALA 1:5000

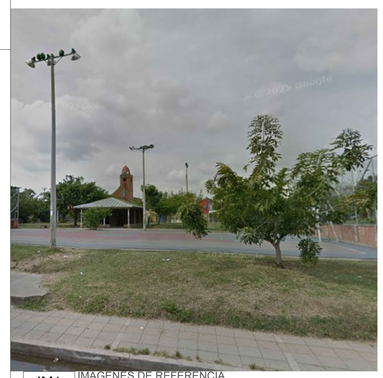

IM1 IMÁGENES DE REFERENCIA
ESCALA N/A

PG LOCALIZACION E IMPLANTACION
ESCALA 1:INDICADA

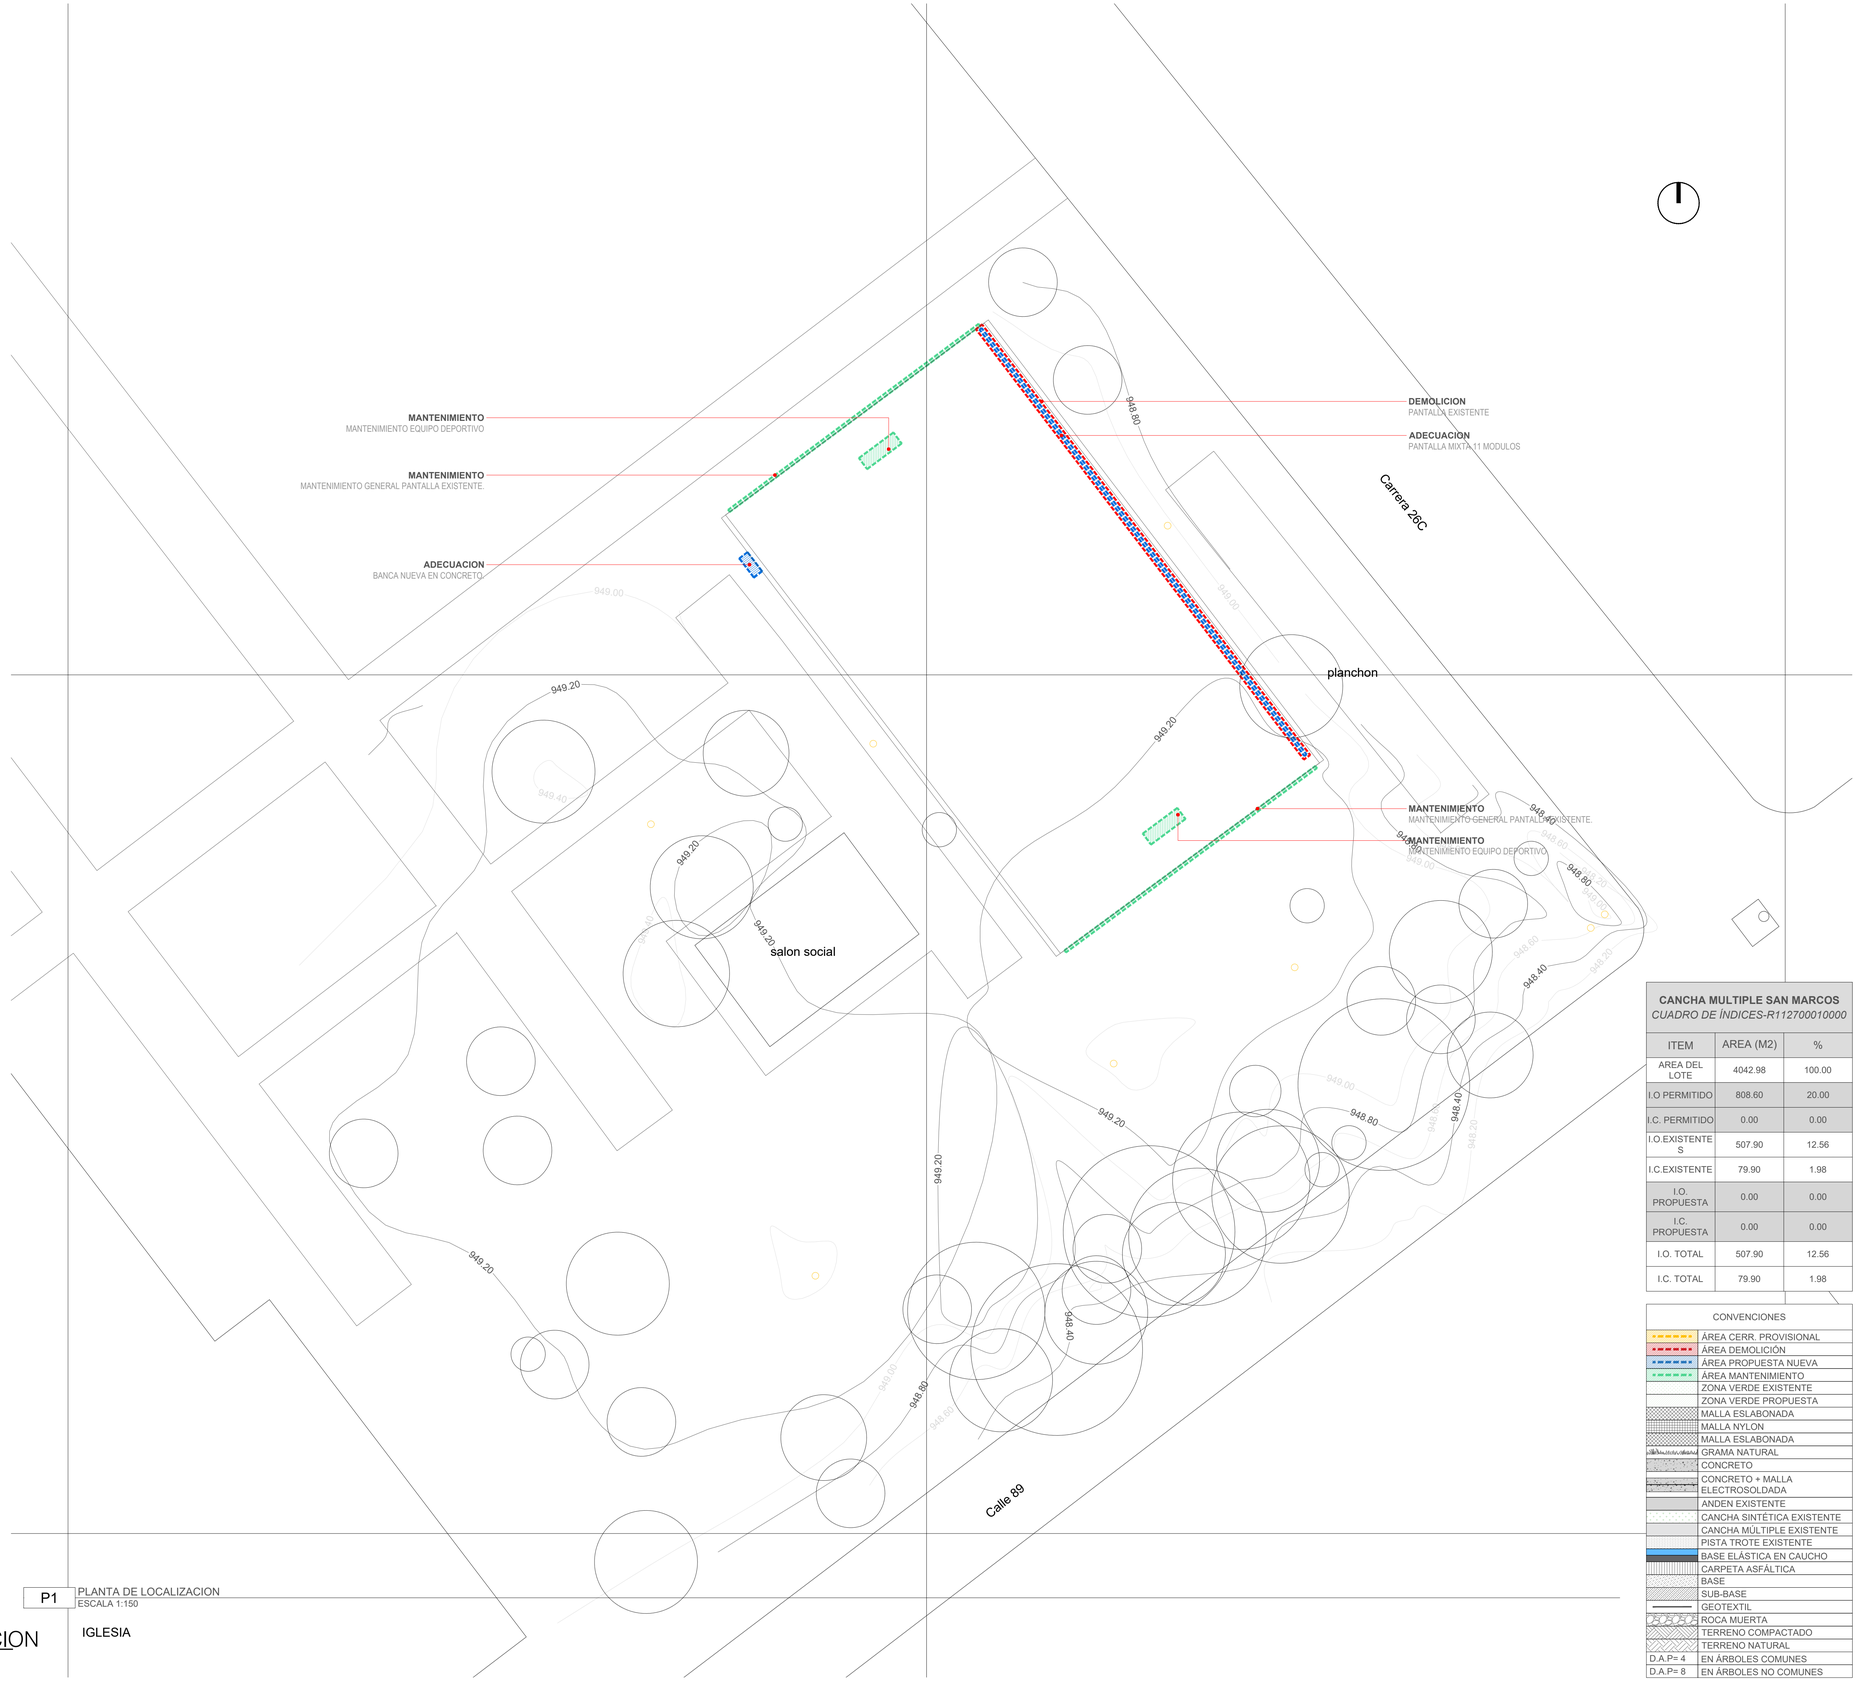


P1 PLANTA DE LOCALIZACION
ESCALA 1:150

IGLESIA

**CANCHA MULTIPLE SAN MARCOS**
*CUADRO DE ÍNDICES-R112700010000*

| ITEM | AREA (M2) | % |
|---|---|---|
| AREA DEL LOTE | 4042.98 | 100.00 |
| I.O PERMITIDO | 808.60 | 20.00 |
| I.C. PERMITIDO | 0.00 | 0.00 |
| I.O.EXISTENTES | 507.90 | 12.56 |
| I.C.EXISTENTE | 79.90 | 1.98 |
| I.O. PROPUESTA | 0.00 | 0.00 |
| I.C. PROPUESTA | 0.00 | 0.00 |
| I.O. TOTAL | 507.90 | 12.56 |
| I.C. TOTAL | 79.90 | 1.98 |

| CONVENCIONES | |
|---|---|
| | ÁREA CERR. PROVISIONAL |
| | ÁREA DEMOLICIÓN |
| | ÁREA PROPUESTA NUEVA |
| | ÁREA MANTENIMIENTO |
| | ZONA VERDE EXISTENTE |
| | ZONA VERDE PROPUESTA |
| | MALLA ESLABONADA |
| | MALLA NYLON |
| | MALLA ESLABONADA |
| | GRAMA NATURAL |
| | CONCRETO |
| | CONCRETO + MALLA ELECTROSOLDADA |
| | ANDEN EXISTENTE |
| | CANCHA SINTÉTICA EXISTENTE |
| | CANCHA MULTIPLE EXISTENTE |
| | PISTA TROTE EXISTENTE |
| | BASE ELÁSTICA EN CAUCHO |
| | CARPETA ASFÁLTICA |
| | BASE |
| | SUB-BASE |
| | GEOTEXTIL |
| | ROCA MUERTA |
| | TERRENO COMPACTADO |
| | TERRENO NATURAL |
| D.A.P= 4 | EN ÁRBOLES COMUNES |
| D.A.P= 8 | EN ÁRBOLES NO COMUNES |

REVISION EF | PLANO Nº A-001 | PLANO Nº 6 | PLANO Nº 1

ALEJANDRO EDER GARCÉS
ALCALDE

ALCALDÍA DE
SANTIAGO DE CALI
SECRETARIA DEL DEPORTE
Y LA RECREACION

*Cali Ciudad Deportiva*
ALEXANDER CAMACHO ERAZO
SECRETARIO DE DEPORTE Y RECREACION

INFRAESTRUCTURA DEPORTIVA RECREATIVA CALI
NIKI BLANCO ARENAS
SUB-SECRETARIO DE INFRAESTRUCTURA DEPORTIVA Y RECREATIVA

PROYECTO:

ADECUACION CANCHA MULTIPLE
CALLE 89 ENTRE CARRERA 26C Y CARRERA 26D1
SAN MARCOS, COMUNA 14
SANTIAGO DE CALI, COLOMBIA.

ACTUALIZACIONES:

| | FECHA | | |
|---|---|---|---|
| | DIA | MES | AÑO |
| INICIO PROYECTO | 26 | 06 | 2025 |
| REVISION 1 | | | 2025 |


COORDINADOR: ARQ. SEBASTIAN HERNANDEZ
LIDER DE PROYECTO: ARQ. KIMBERLY TORRES
DISEÑADOR ARQUITECTÓNICO: ARQ. PABLO RENTERIA


OBSERVACIONES:

CONTIENE:
LOCALIZACIÓN
PLANTA GENERAL DE IMPLANTACIÓN
ÁREAS GENERALES
CONVENCIONES
IMÁGENES DE REFERENCIA

ESCALA: INDICADA | FECHA: 2026/07/31
ARCHIVO: 1495-0057_A-001.DWG
DIBUJO: ARQ.PABLO RENTERIA | FECHA DE COPIA: 31/07/2026

REVISION: EF | PLANO Nº: A-001 | PLANCHA Nº: 1 | DE: 6

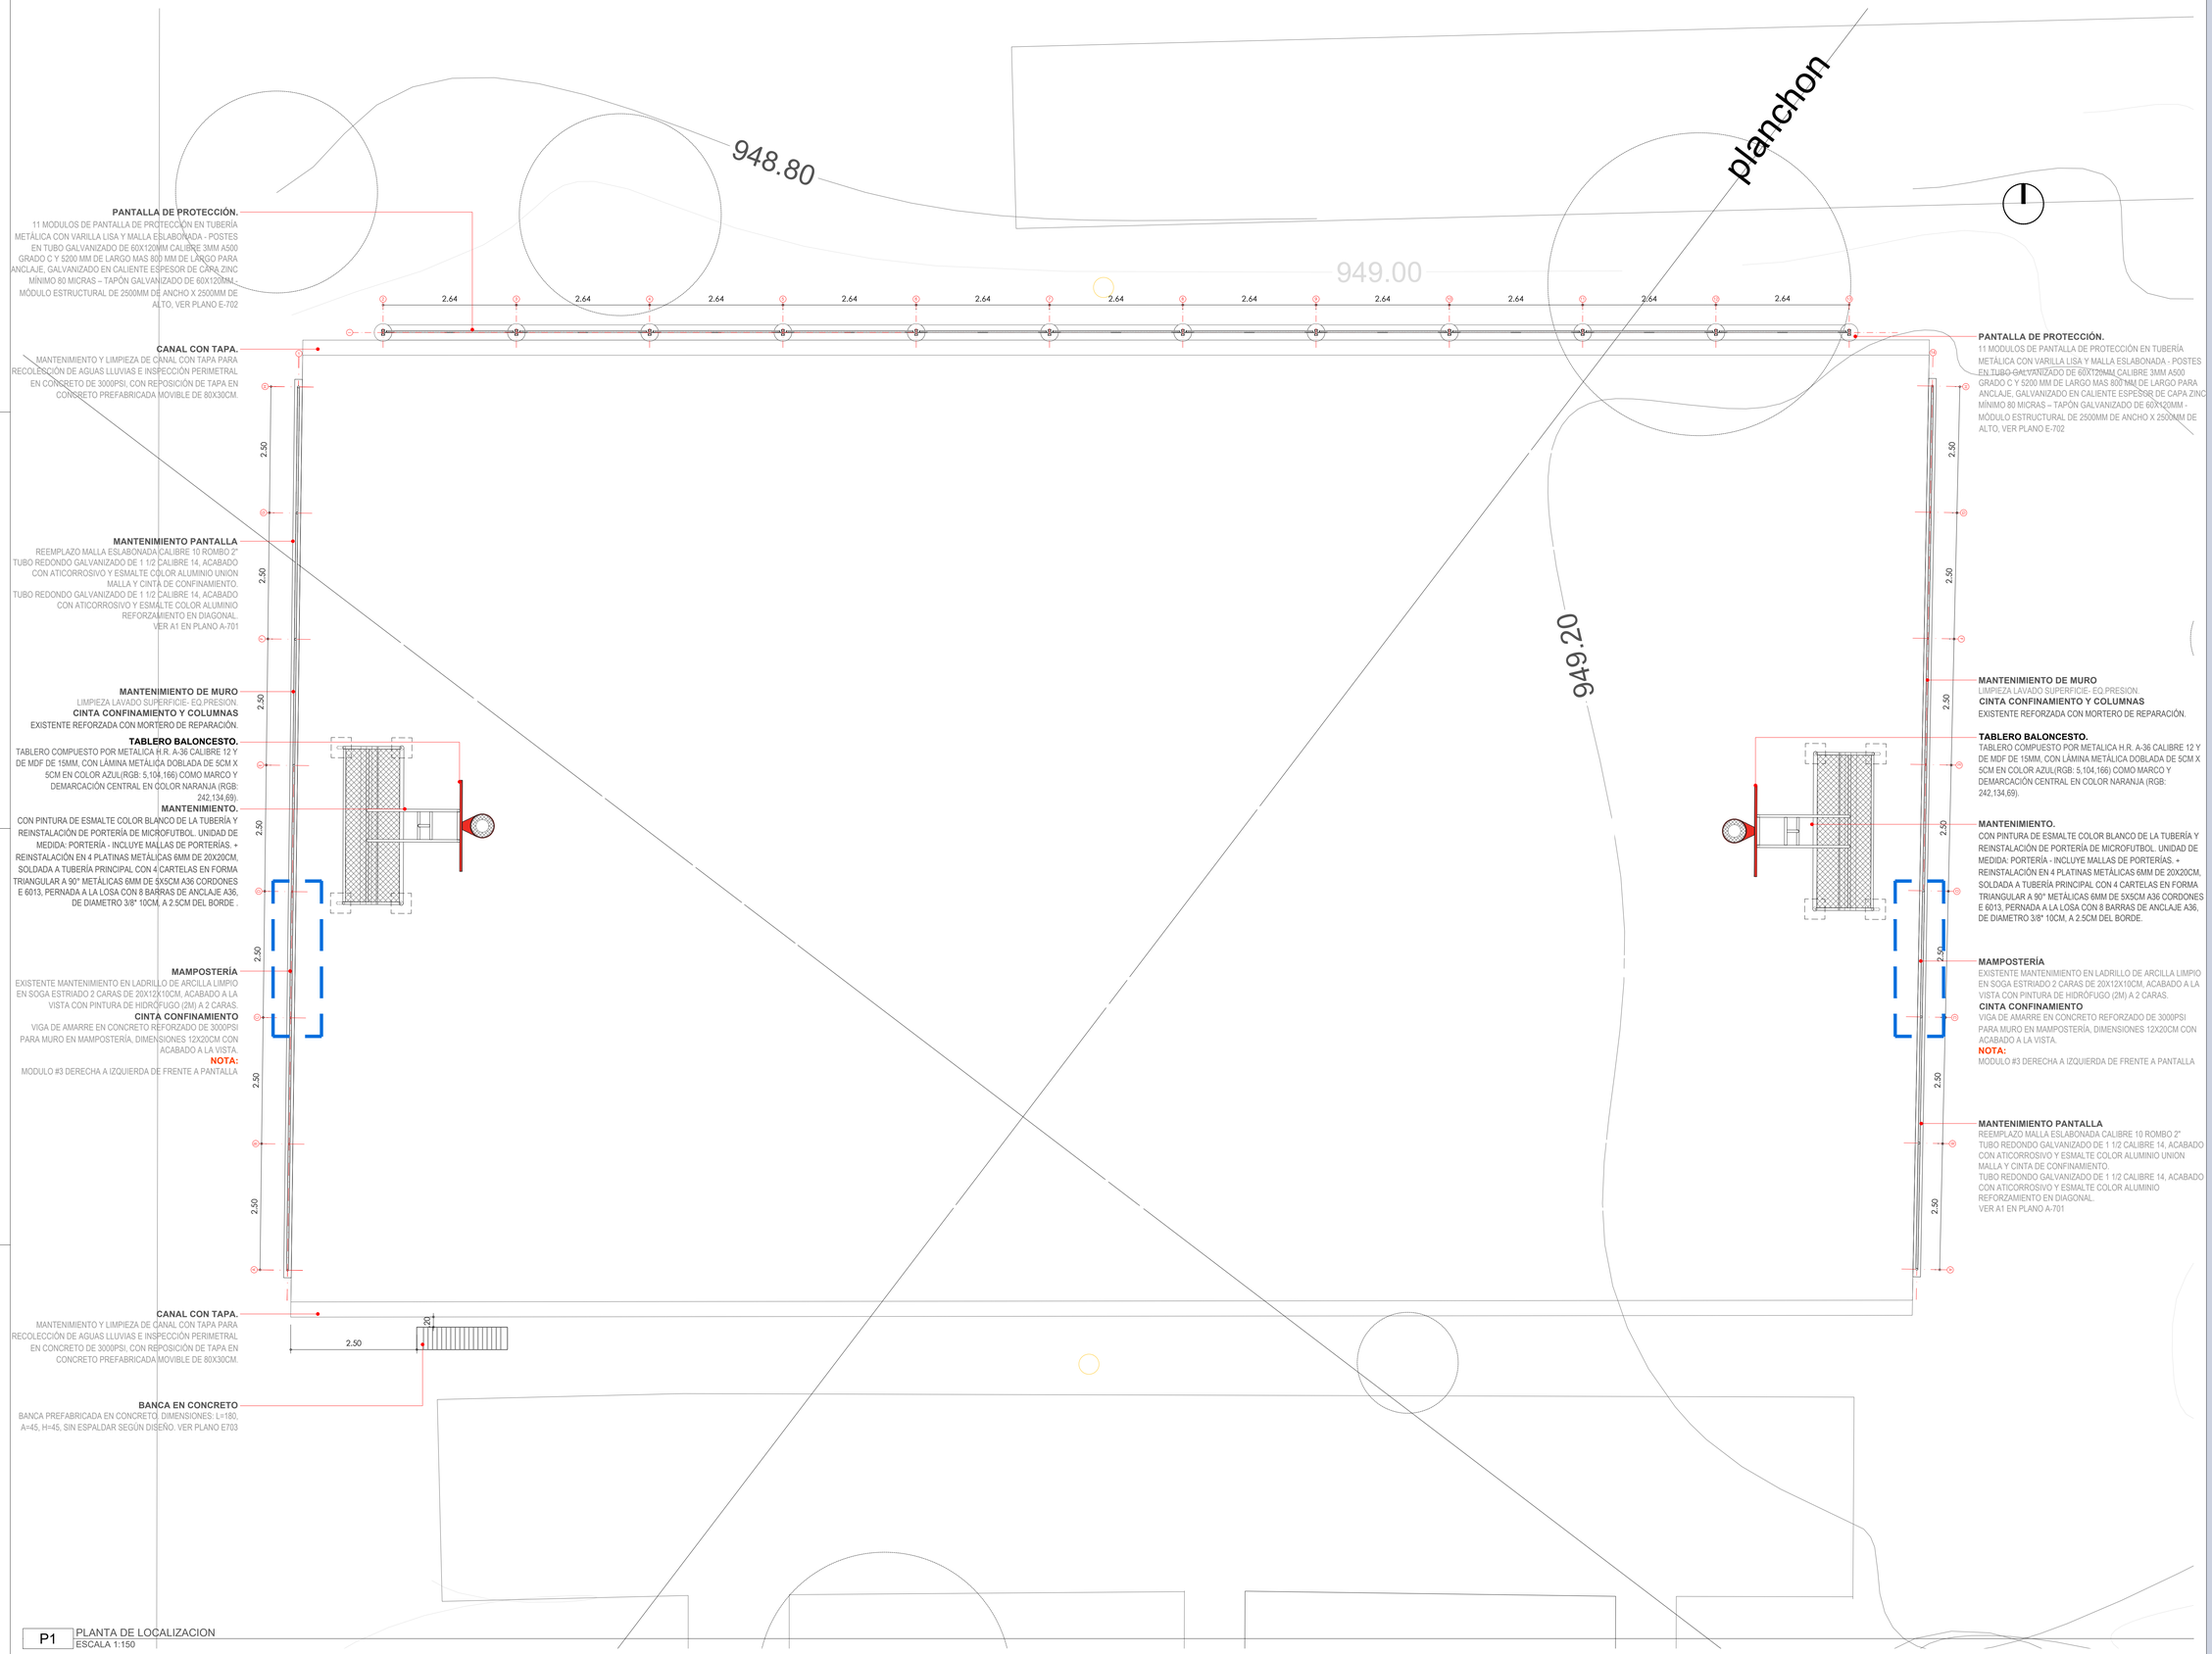
948.80
949.00
949.20
planchon
2.64
2.50
2.50
2.50

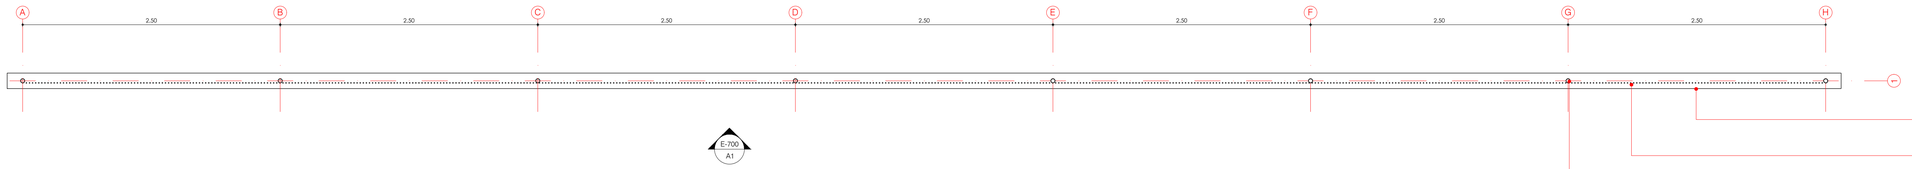



**CINTA CONFINAMIENTO**
EXISTENTE REFORZADA CON MORTERO DE REPARACIÓN.

**MALLA ESLABONADA**
MALLA ESLABONADA CALIBRE 10 DE 2X2

**TUBO GALVANIZADO VERTICAL**
EXISTENTE MANTENIMIENTO ATICORROSIVO Y ESMALTE COLOR ALUMINIO.

P1 PLANTA CERRAMIENTO N+1.20M
ESCALA 1:25

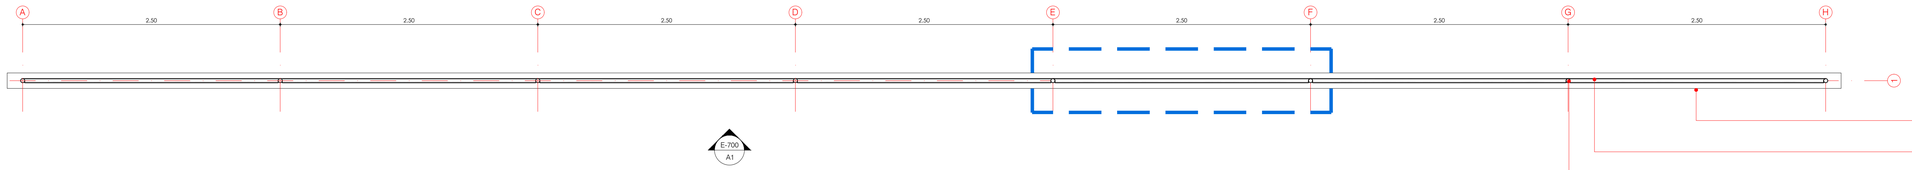



**CINTA CONFINAMIENTO**
EXISTENTE REFORZADA CON MORTERO DE REPARACIÓN.

**TUBO GALVANIZADO HORIZONTAL**
EXISTENTE MANTENIMIENTO ATICORROSIVO Y ESMALTE COLOR ALUMINIO.

**TUBO GALVANIZADO VERTICAL**
EXISTENTE MANTENIMIENTO ATICORROSIVO Y ESMALTE COLOR ALUMINIO.

P3 PLANTA CERRAMIENTO SUPERIOR N+3.00M
ESCALA 1:25

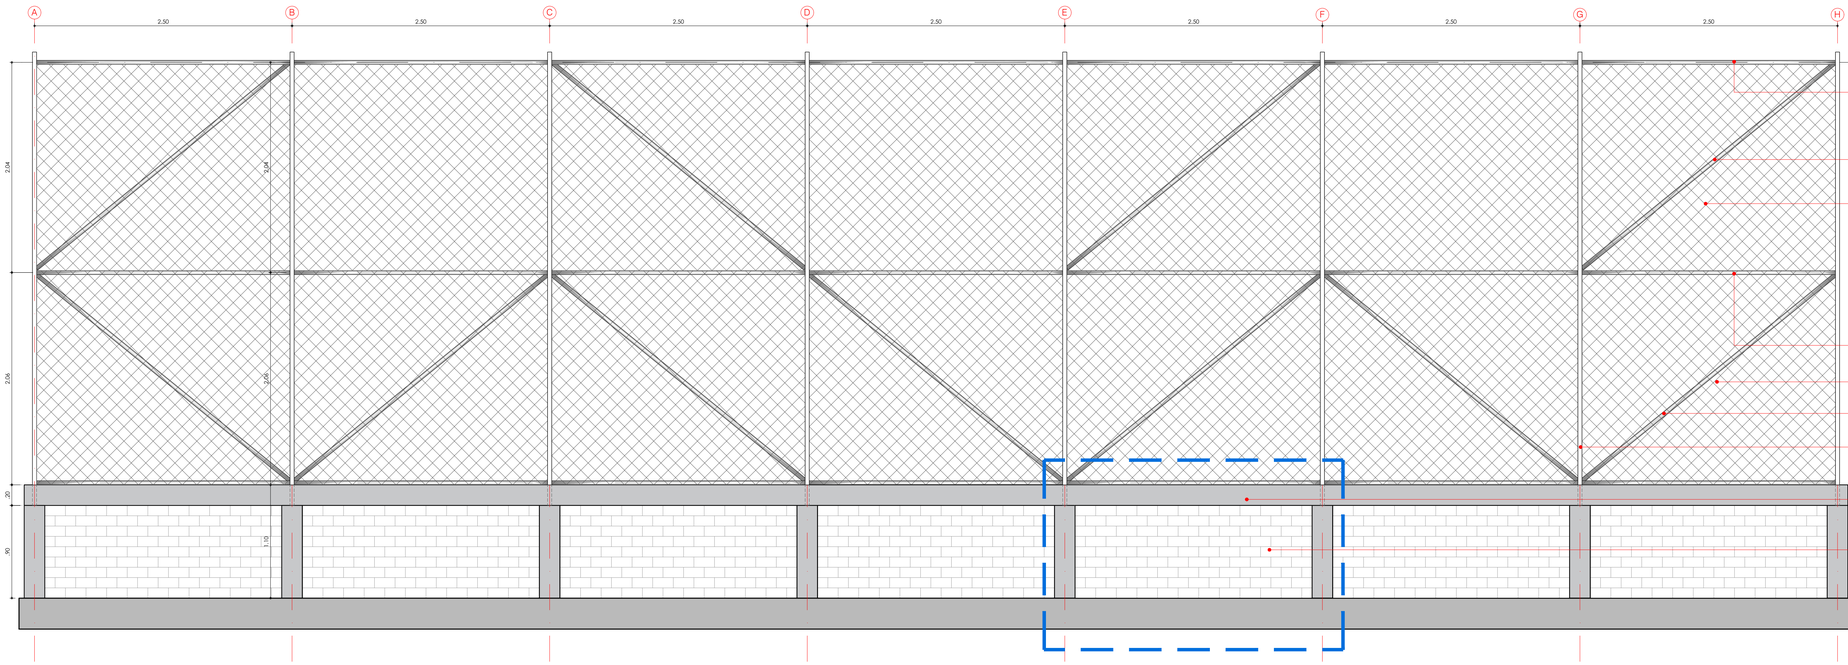


**TUBO GALVANIZADO HORIZONTAL**
EXISTENTE MANTENIMIENTO ATICORROSIVO Y ESMALTE COLOR ALUMINIO.

**TUBO GALVANIZADO DIAGONAL**
EXISTENTE MANTENIMIENTO ATICORROSIVO Y ESMALTE COLOR ALUMINIO.

**MALLA ESLABONADA**
MALLA ESLABONADA CALIBRE 10 DE 2X2

**TUBO GALVANIZADO HORIZONTAL**
EXISTENTE MANTENIMIENTO ATICORROSIVO Y ESMALTE COLOR ALUMINIO.

**MALLA ESLABONADA**
MALLA ESLABONADA CALIBRE 10 DE 2X2

**TUBO GALVANIZADO DIAGONAL**
EXISTENTE MANTENIMIENTO ATICORROSIVO Y ESMALTE COLOR ALUMINIO.

**TUBO GALVANIZADO VERTICAL**
EXISTENTE MANTENIMIENTO ATICORROSIVO Y ESMALTE COLOR ALUMINIO.

**CINTA CONFINAMIENTO**
EXISTENTE REFORZADA CON MORTERO DE REPARACIÓN. MODULO 3 DERECHA A IZQUIERDA DE FRENTE A PANTALLA

**MAMPOSTERÍA**
DEMOLICIÓN CONSTRUCCION EN LADRILLO DE ARCILLA LIMPIO EN SOGA ESTRIADO 2 CARAS DE 20X12X10CM, ACABADO A LA VISTA CON PINTURA DE ~~HIDRÓFUGO~~ (2M) A 2 CARAS. ~~MODULO 3~~ DERECHA A IZQUIERDA DE FRENTE A PANTALLA

A1 ALZADO GENERAL
ESCALA 1:25

DT DETALLE PANTALLA CON MALLA ESLABONADA
ESCALA 1:INDICADA

| REVISION | PLANO Nº | Nº |
|---|---|---|
| EF | E-700 | 6 |
| | | 3 |

**ALEJANDRO EDER GARCÉS**
ALCALDE

**ALCALDÍA DE SANTIAGO DE CALI**
**SECRETARIA DEL DEPORTE Y LA RECREACION**

*Cali Ciudad Deportiva*
ALEXANDER CAMACHO ERAZO
SECRETARIO DE DEPORTE Y RECREACION

INFRAESTRUCTURA DEPORTIVA RECREATIVA CALI
NIKI BLANCO ARENAS
SUB-SECRETARIO DE INFRAESTRUCTURA DEPORTIVA Y RECREATIVA

PROYECTO:

ADECUACION CANCHA MULTIPLE
CALLE 89 ENTRE CARRERA 26C Y CARRERA 26D1
SAN MARCOS, COMUNA 14
SANTIAGO DE CALI, COLOMBIA.

| ACTUALIZACIONES: | FECHA | | |
|---|---|---|---|
| | DIA | MES | AÑO |
| INICIO PROYECTO | 26 | 06 | 2025 |
| REVISION 1 | | | 2025 |

COORDINADOR:
ARQ. SEBASTIAN HERNANDEZ
LÍDER DE PROYECTO:
ARQ. KIMBERLY TORRES
DISEÑADOR ARQUITECTÓNICO:
ARQ. PABLO RENTERIA

OBSERVACIONES:


CONTIENE:
DETALLE ADECUACIÓN PANTALLA 1

| ESCALA: | FECHA: |
|---|---|
| INDICADA | 2026/07/31 |

ARCHIVO: 1495-0057_E-700.DWG

| DIBUJO: | FECHA DE COPIA: |
|---|---|
| ARQ. PABLO RENTERIA | 31/07/2026 |

| REVISION: | PLANO Nº: | PLANCHA Nº: |
|---|---|---|
| EF | E-700 | 3 |
| | | Nº: 6 |

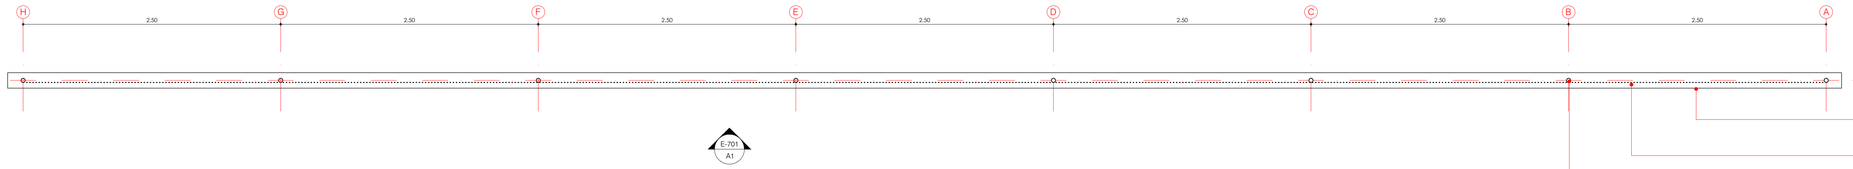



**CINTA CONFINAMIENTO**
EXISTENTE REFORZADA CON MORTERO DE REPARACIÓN.

**MALLA ESLABONADA**
MALLA ESLABONADA CALIBRE 10 DE 2X2

**TUBO GALVANIZADO VERTICAL**
EXISTENTE MANTENIMIENTO ATICORROSIVO Y ESMALTE COLOR ALUMINIO.

## P1 PLANTA CERRAMIENTO N+1.20M
ESCALA 1:25

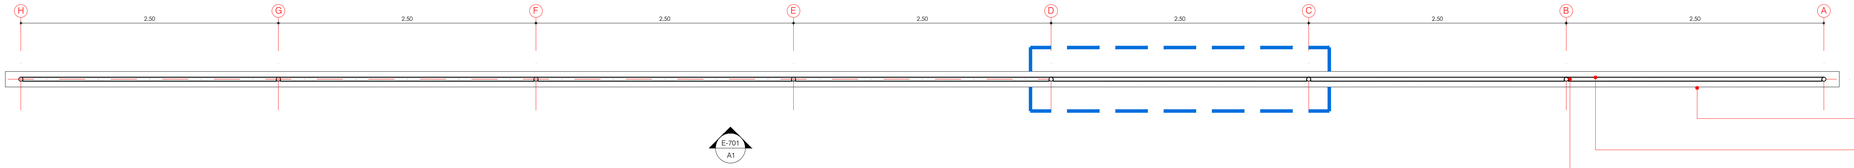



**CINTA CONFINAMIENTO**
EXISTENTE REFORZADA CON MORTERO DE REPARACIÓN.

**TUBO GALVANIZADO HORIZONTAL**
EXISTENTE MANTENIMIENTO ATICORROSIVO Y ESMALTE COLOR ALUMINIO.

**TUBO GALVANIZADO VERTICAL**
EXISTENTE MANTENIMIENTO ATICORROSIVO Y ESMALTE COLOR ALUMINIO.

## P3 PLANTA CERRAMIENTO SUPERIOR N+3.00M
ESCALA 1:25

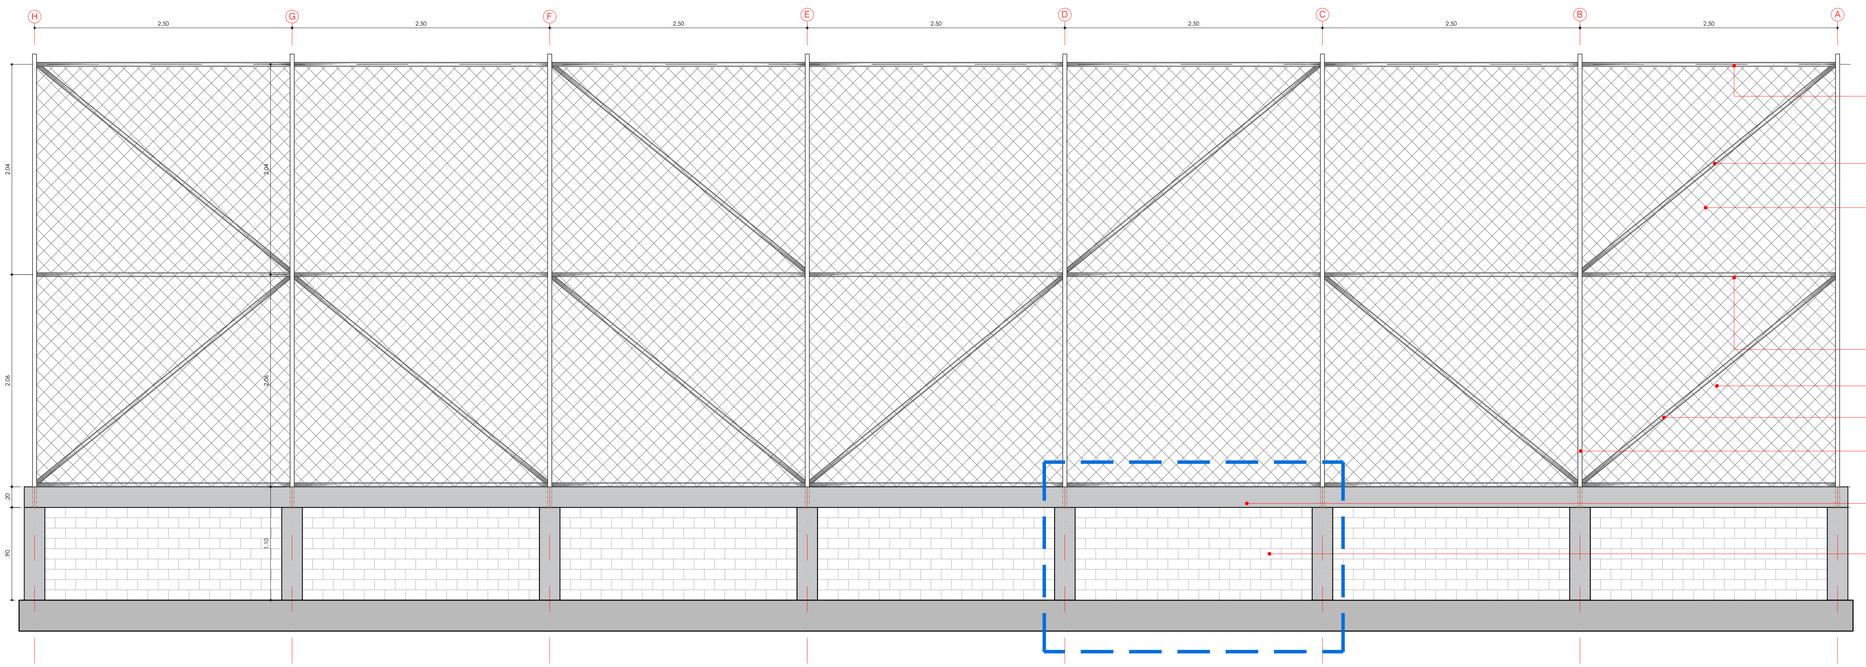


**TUBO GALVANIZADO HORIZONTAL**
EXISTENTE MANTENIMIENTO ATICORROSIVO Y ESMALTE COLOR ALUMINIO.

**TUBO GALVANIZADO DIAGONAL**
EXISTENTE MANTENIMIENTO ATICORROSIVO Y ESMALTE COLOR ALUMINIO.

**MALLA ESLABONADA**
MALLA ESLABONADA CALIBRE 10 DE 2X2

**TUBO GALVANIZADO HORIZONTAL**
EXISTENTE MANTENIMIENTO ATICORROSIVO Y ESMALTE COLOR ALUMINIO.

**MALLA ESLABONADA**
MALLA ESLABONADA CALIBRE 10 DE 2X2

**TUBO GALVANIZADO DIAGONAL**
EXISTENTE MANTENIMIENTO ATICORROSIVO Y ESMALTE COLOR ALUMINIO.

**TUBO GALVANIZADO VERTICAL**
EXISTENTE MANTENIMIENTO ATICORROSIVO Y ESMALTE COLOR ALUMINIO.

**CINTA CONFINAMIENTO**
EXISTENTE REFORZADA CON MORTERO DE REPARACIÓN. MODULO 3 DERECHA A IZQUIERDA DE FRENTE A PANTALLA

**MAMPOSTERÍA**
DEMOLICIÓN CONSTRUCCION EN LADRILLO DE ARCILLA LIMPIO EN SOGA ESTRIADO 2 CARAS DE 20X12X10CM, ACABADO A LA VISTA CON PINTURA DE ~~HIDRÓFUGO~~ (2M) A 2 CARAS. ~~MODULO 3~~ DERECHA A IZQUIERDA DE FRENTE A PANTALLA

## A1 ALZADO GENERAL
ESCALA 1:25

## DT DETALLE PANTALLA CON MALLA ESLABONADA
ESCALA 1:INDICADA

| REVISION | PLANO Nº | PLANO Nº |
|---|---|---|
| EF | E-701 | 4 / 6 |

**ALEJANDRO EDER GARCÉS**
ALCALDE

**ALCALDÍA DE SANTIAGO DE CALI**
**SECRETARIA DEL DEPORTE Y LA RECREACION**

*Cali Ciudad Deportiva*
ALEXANDER CAMACHO ERAZO
SECRETARIO DE DEPORTE Y RECREACION

INFRAESTRUCTURA DEPORTIVA RECREATIVA CALI
NIKI BLANCO ARENAS
SUB-SECRETARIO DE INFRAESTRUCTURA DEPORTIVA Y RECREATIVA

PROYECTO:

ADECUACION CANCHA MULTIPLE
CALLE 89 ENTRE CARRERA 26C Y CARRERA 26D1
SAN MARCOS, COMUNA 14
SANTIAGO DE CALI, COLOMBIA.

| ACTUALIZACIONES: | FECHA | | |
|---|---|---|---|
| | DIA | MES | AÑO |
| INICIO PROYECTO | 26 | 06 | 2025 |
| REVISION 1 | | | 2025 |

COORDINADOR: ARQ. SEBASTIAN HERNANDEZ
LIDER DE PROYECTO: ARQ. KIMBERLY TORRES
DISEÑADOR ARQUITECTÓNICO: ARQ. PABLO RENTERIA

OBSERVACIONES:


CONTIENE:
DETALLE ADECUACIÓN PANTALLA 2

| ESCALA: | FECHA: |
|---|---|
| INDICADA | 2026/07/31 |


ARCHIVO: 1495-0057_E-700.DWG

| DIBUJO: | FECHA DE COPIA: |
|---|---|
| ARQ.PABLO RENTERIA | 31/07/2026 |


| REVISION: | PLANO Nº: | PLANCHA Nº: |
|---|---|---|
| EF | E-701 | 4 / 6 |

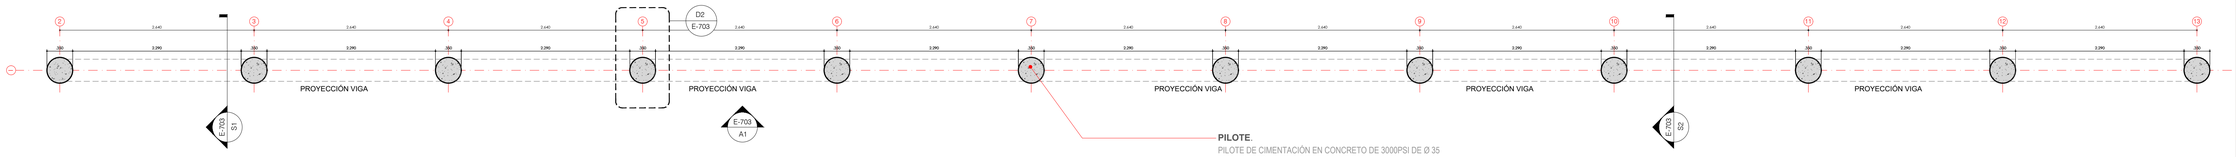



P1 PLANTA GENERAL DE CIMENTACIÓN N-1.50M
ESCALA 1:35

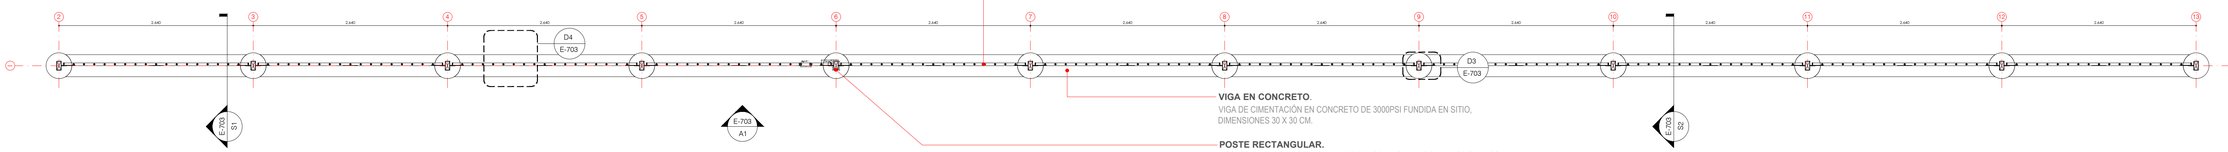


P2 PLANTA GENERAL MODULO INFERIOR N+1.20M
ESCALA 1:35

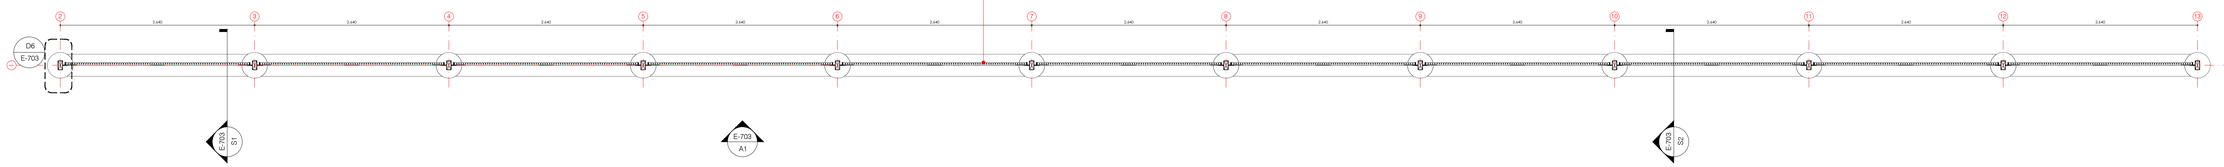


P3 PLANTA GENERAL MODULO SUPERIOR N+3.00M
ESCALA 1:35

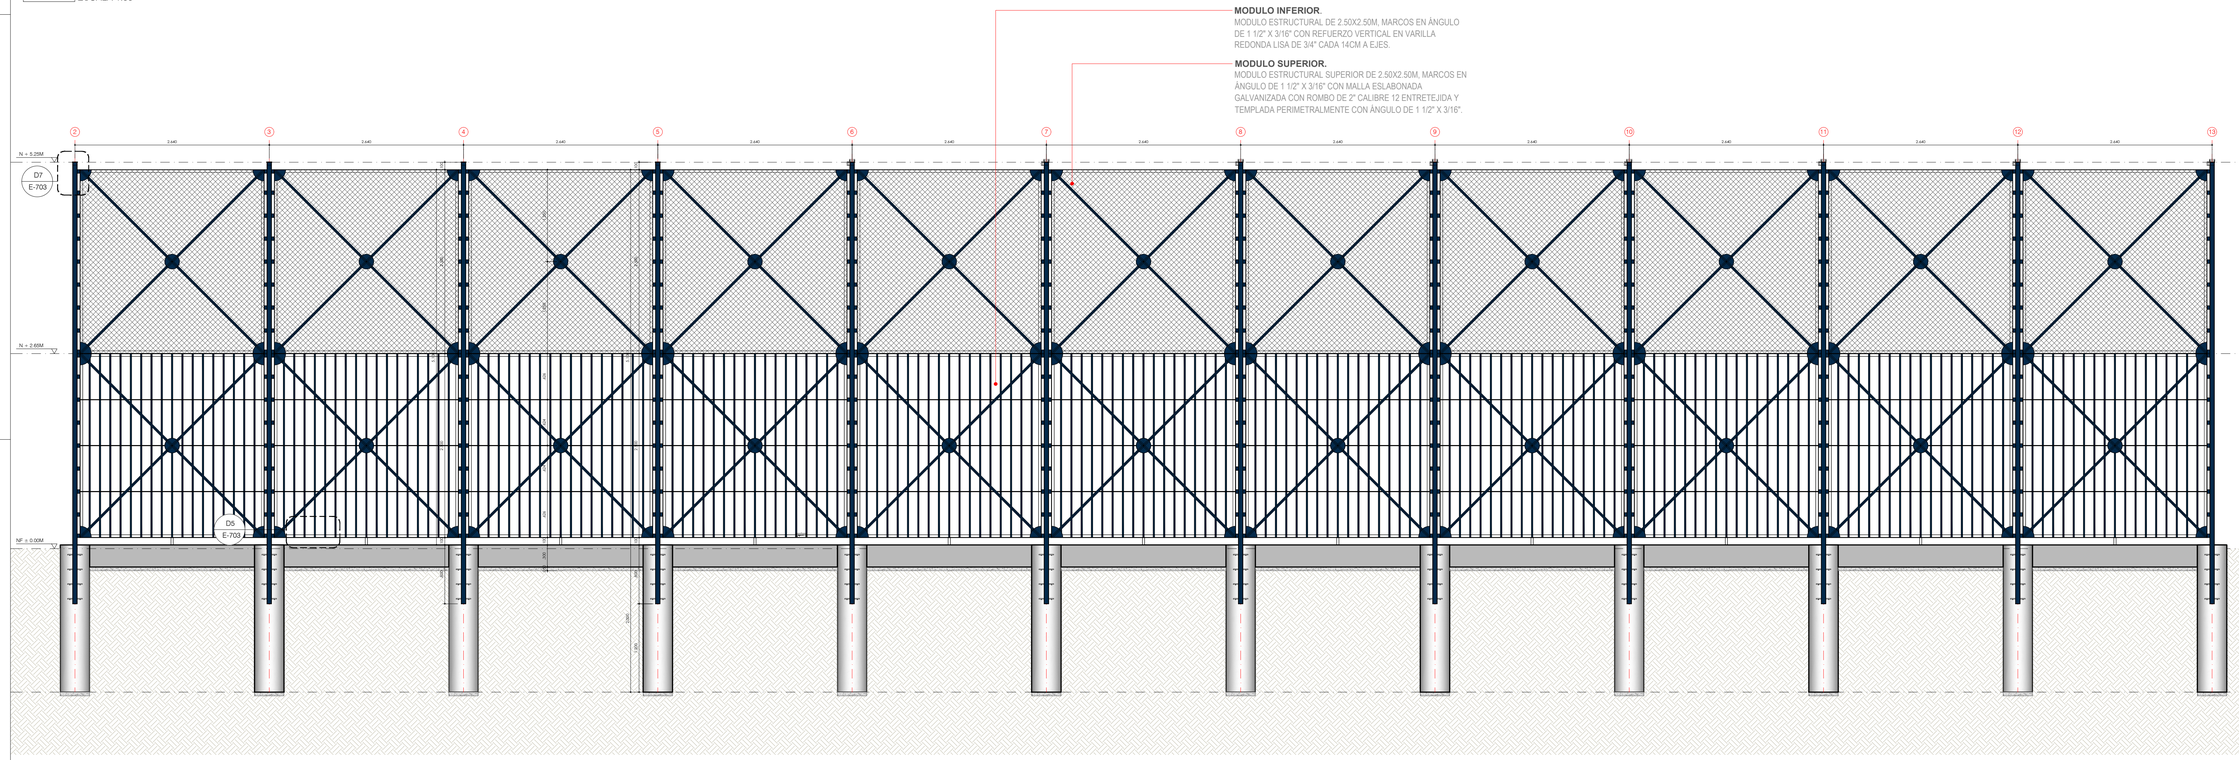


A1 ALZADO GENERAL
ESCALA 1:35

| REVISION | PLANO N°: | PLANO N°: |
|---|---|---|
| EF | E-702 | 5 de 6 |

ALEJANDRO EDER GARCÉS
ALCALDE

ALCALDÍA DE
SANTIAGO DE CALI
SECRETARIA DEL DEPORTE
Y LA RECREACION

Cali Ciudad Deportiva
ALEXANDER CAMACHO ERAZO
SECRETARIO DE DEPORTE Y RECREACION

INFRAESTRUCTURA DEPORTIVA RECREATIVA CALI
NIKI BLANCO ARENAS
SUB-SECRETARIO DE INFRAESTRUCTURA DEPORTIVA Y RECREATIVA

PROYECTO:

ADECUACION CANCHA MULTIPLE
CALLE 89 ENTRE CARRERA 26C Y CARRERA 26D1
SAN MARCOS, COMUNA 14
SANTIAGO DE CALI, COLOMBIA.

ACTUALIZACIONES:

| | FECHA | | |
|---|---|---|---|
| | DIA | MES | AÑO |
| INICIO PROYECTO | 26 | 06 | 2025 |
| REVISION 1 | | | 2025 |

COORDINADOR:
ARQ. SEBASTIAN HERNANDEZ

LIDER DE PROYECTO:
ARQ. KIMBERLY TORRES

DISEÑADOR ESTRUCTURAL:
ING. NICOLE TELLO

OBSERVACIONES:


CONTIENE:
DETALLE PANTALLA

| ESCALA: | FECHA: |
|---|---|
| 1:50 | 2026/07/31 |


ARCHIVO: 1495-0057_E-702.DWG

| DIBUJO: | FECHA DE COPIA: |
|---|---|
| ARQ. KARLA FERRERIA | 31/07/2026 |

| REVISION: | PLANO N°: | PLANCHA N°: |
|---|---|---|
| EF | E-702 | 5 de 6 |

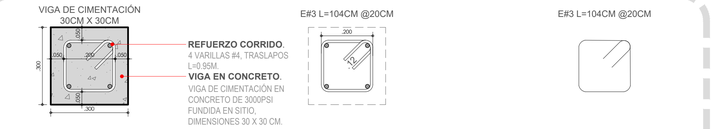


D1 SECCIÓN VIGA DE CIMENTACIÓN
ESCALA 1:10

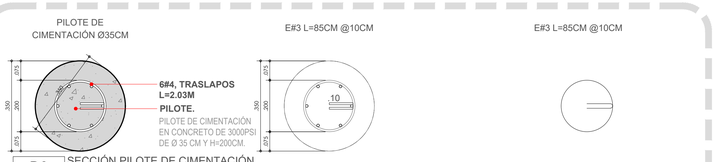


D2 SECCIÓN PILOTE DE CIMENTACIÓN
ESCALA 1:10

## "SAN MARCOS"
*CUADROS DE RESISTENCIA*

| ELEMENTO | DIMENSION | FY |
|---|---|---|
| Resistencia de concreto | | f´c=3000psi |
| Resistencia de acero de refuerzo | Ø > 3/8" | fy=60000psi |
| Resistencia de acero de refuerzo | Ø > 3/8" | fy=37000psi |
| Resistencia de perfil tubular | A500 Gr C | fy=60000psi |
| Resistencia perfileria | A-36 | fy=60000psi |

NOTA

1. Todos lo elementos metalicos seran pintados con imprimante y esmalte para exteriores.
2. En los sitios donde el galvanizado fue dañado por la soldadura o elementos sin recubrimiento con zinc se dara ademas dos manos de anticorrosivo.
3. El cerramiento se construira por modulo de 2.5m x 2.5m enmarcados en angulo.

* La soldadura que se aplica a barras de acero de refuerzo corrugadi debe ser WPS desarrollado con Ø 1.4, deben usarse filetes continuos.


+La soldadura entre perfiles de acero estructural es de electrodo E60XX, deben usarse filetes continuos.

^ La estructura general de la pantalla de protección se recubrirá con pintura tipo anticorrosiva mate color azul (R=4, G=42, B=75).


*En todas las uniones se harán cordones de soldadura de espesor según tabla F.2.10.2-4, con electrodos E6013
Riostra diagonal 1 1/12"X3/16" y platina de 1/4"X1/8".

## TABLA F.2.10.2-4
*TAMAÑO MINIMO DE SOLDADURA DE FILETE*

| ESPESOR DE LA PARTE MAS DELGADA A UNIR, mm | TAMAÑO MINIMO DE LA SOLDADURA DE FILETE mm |
|---|---|
| Hasta 6.4 inclusive | 3 |
| Mayor que 6.4 a 12.7 | 5 |
| Mayor que 12.7 | 6 |
| Mayor que 19.1 | 8 |

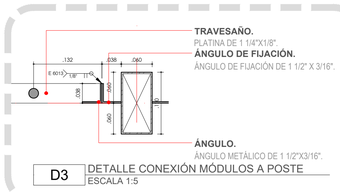


D3 DETALLE CONEXIÓN MÓDULOS A POSTE
ESCALA 1:5

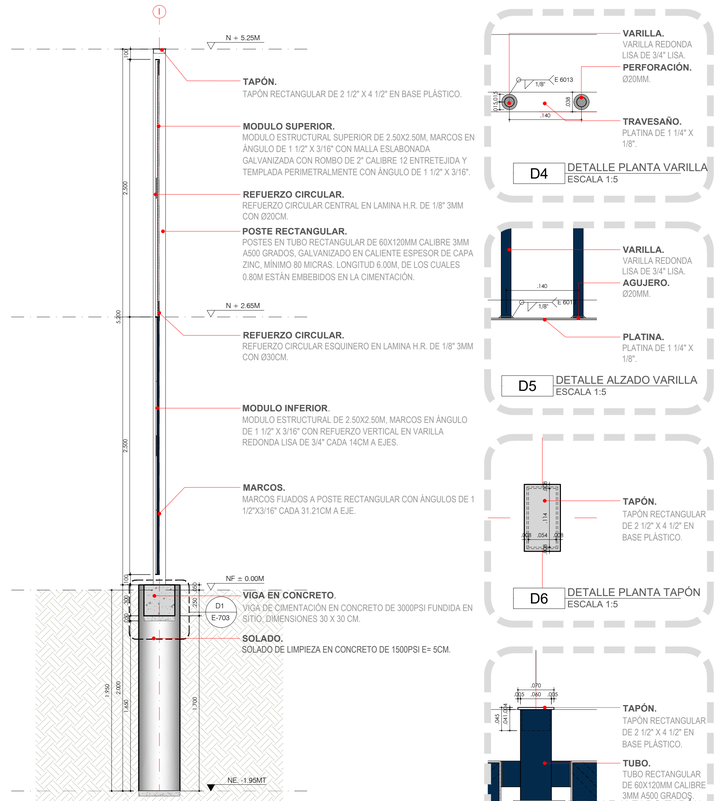


S1 SECCION GENERAL VIGA
ESCALA 1:25




D4 DETALLE PLANTA VARILLA
ESCALA 1:5




D5 DETALLE ALZADO VARILLA
ESCALA 1:5





D6 DETALLE PLANTA TAPÓN
ESCALA 1:5




D7 DETALLE ALZADO TAPÓN
ESCALA 1:5

## BANCA ÖLAND - BO1

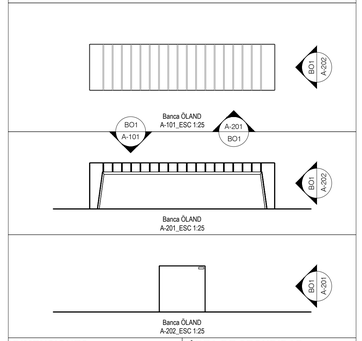


**DIMENSIONES:**
ANCHO: 0.45M
LARGO: 1.80M
ALTO: 0.45M

**ÁREA DE SEGURIDAD:**
RADIO: 0.00M
DIÁMETRO: 0.00M

**ESPECIFICACIÓN TÉCNICA:**

-MOBILIARIO EN CONCRETO DE 4000PSI PREFABRICADA SOBRE BASE DE CONCRETO FUNDIDO 0.15M DE PROFUNDIDAD SUBASE GRANULAR ROCAMUERTA COMPACTADA AL 95% DEL PROCTOR MODIFICADO.

-MOBILIARIO EN CONCRETO DE 4000PSI PREFABRICADA SOBRE TERRENO NATURAL COMPACTADO AL 95% DEL PROCTOR MODIFICADO.

**CIMENTACIÓN:**

**EDADES:**
N/A

**USUARIO:**
3-4 USUARIOS SIMULTANEOS

**INSTALACION:**

LA INSTALACIÓN SE REALIZA MEDIANTE FIJACIÓN SOBRE LOSA DE CONCRETO O TERRENO PREVIAMENTE MEJORADO Y TRATADO.
1. PREPARACIÓN DEL SITIO, SE REPLANTEARÁ EN SITIO LOCALIZACIÓN Y NIVELES DEL SITIO DE INSTALACIÓN DEL MOBILIARIO CON LOS REQUERIMIENTOS Y CARACTERÍSTICAS DEL DISEÑO.
2. SE REALIZARÁ LA EXCAVACIÓN PARA LA PLACA DE CONCRETO, PARA LO CUAL SE DEBE DISPONER DE LA FORMALETA, CASTILLO Y PLATINA DE ANCLAJE.
3. CIMENTACIÓN: LA CIMENTACIÓN DEL ELEMENTO SE REALIZARÁ MEDIANTE LA FUNDICIÓN DE LOSA O VIGAS DE CONCRETO DE 3000 PSI, CON LAS ESPECIFICACIONES DE DEFINIDAS EN LA FICHA NTC
4. EN NINGÚN MOMENTO SE DEBEN DEJAR EN EL SITIO RESIDUOS DE OBRA, ESTOS DEBERÁN SER RETIRADOS POR EL CONTRATISTA.

| REVISION | PLANO Nº | PLANCHA Nº |
|---|---|---|
| EF | E-703 | 9 de 9 |

ALEJANDRO EDER GARCÉS
ALCALDE

ALCALDÍA DE
SANTIAGO DE CALI
SECRETARIA DEL DEPORTE
Y LA RECREACION

Cali Ciudad Deportiva
ALEXANDER CAMACHO ERAZO
SECRETARIO DE DEPORTE Y RECREACION

INFRAESTRUCTURA DEPORTIVA RECREATIVA CALI
NIKI BLANCO ARENAS
SUB-SECRETARIO DE INFRAESTRUCTURA DEPORTIVA Y RECREATIVA

PROYECTO:

ADECUACION CANCHA MULTIPLE
CALLE 89 ENTRE CARRERA 26C Y CARRERA 26D1
SAN MARCOS, COMUNA 14
SANTIAGO DE CALI, COLOMBIA.

ACTUALIZACIONES:

| | FECHA | | |
|---|---|---|---|
| | DIA | MES | AÑO |
| INICIO PROYECTO | 26 | 06 | 2025 |
| REVISION 1 | | | 2025 |

COORDINADOR:
ARQ. SEBASTIAN HERNANDEZ
LIDER DE PROYECTO:
ARQ. KIMBERLY TORRES
DISEÑADOR ESTRUCTURAL:
ING. NICOLE TELLO

OBSERVACIONES:

CONTIENE:
DETALLE PANTALLA

| ESCALA: | FECHA: |
|---|---|
| 1:50 | 2026/07/31 |

ARCHIVO: 1495-0057_E-702.DWG

| DIBUJO: | FECHA DE COPIA: |
|---|---|
| ING. NICOLE TELLO | 31/07/2026 |

| REVISION: | PLANO Nº: | PLANCHA Nº: |
|---|---|---|
| EF | E-703 | 6 de 6 |